


## (二) 建筑竣工图

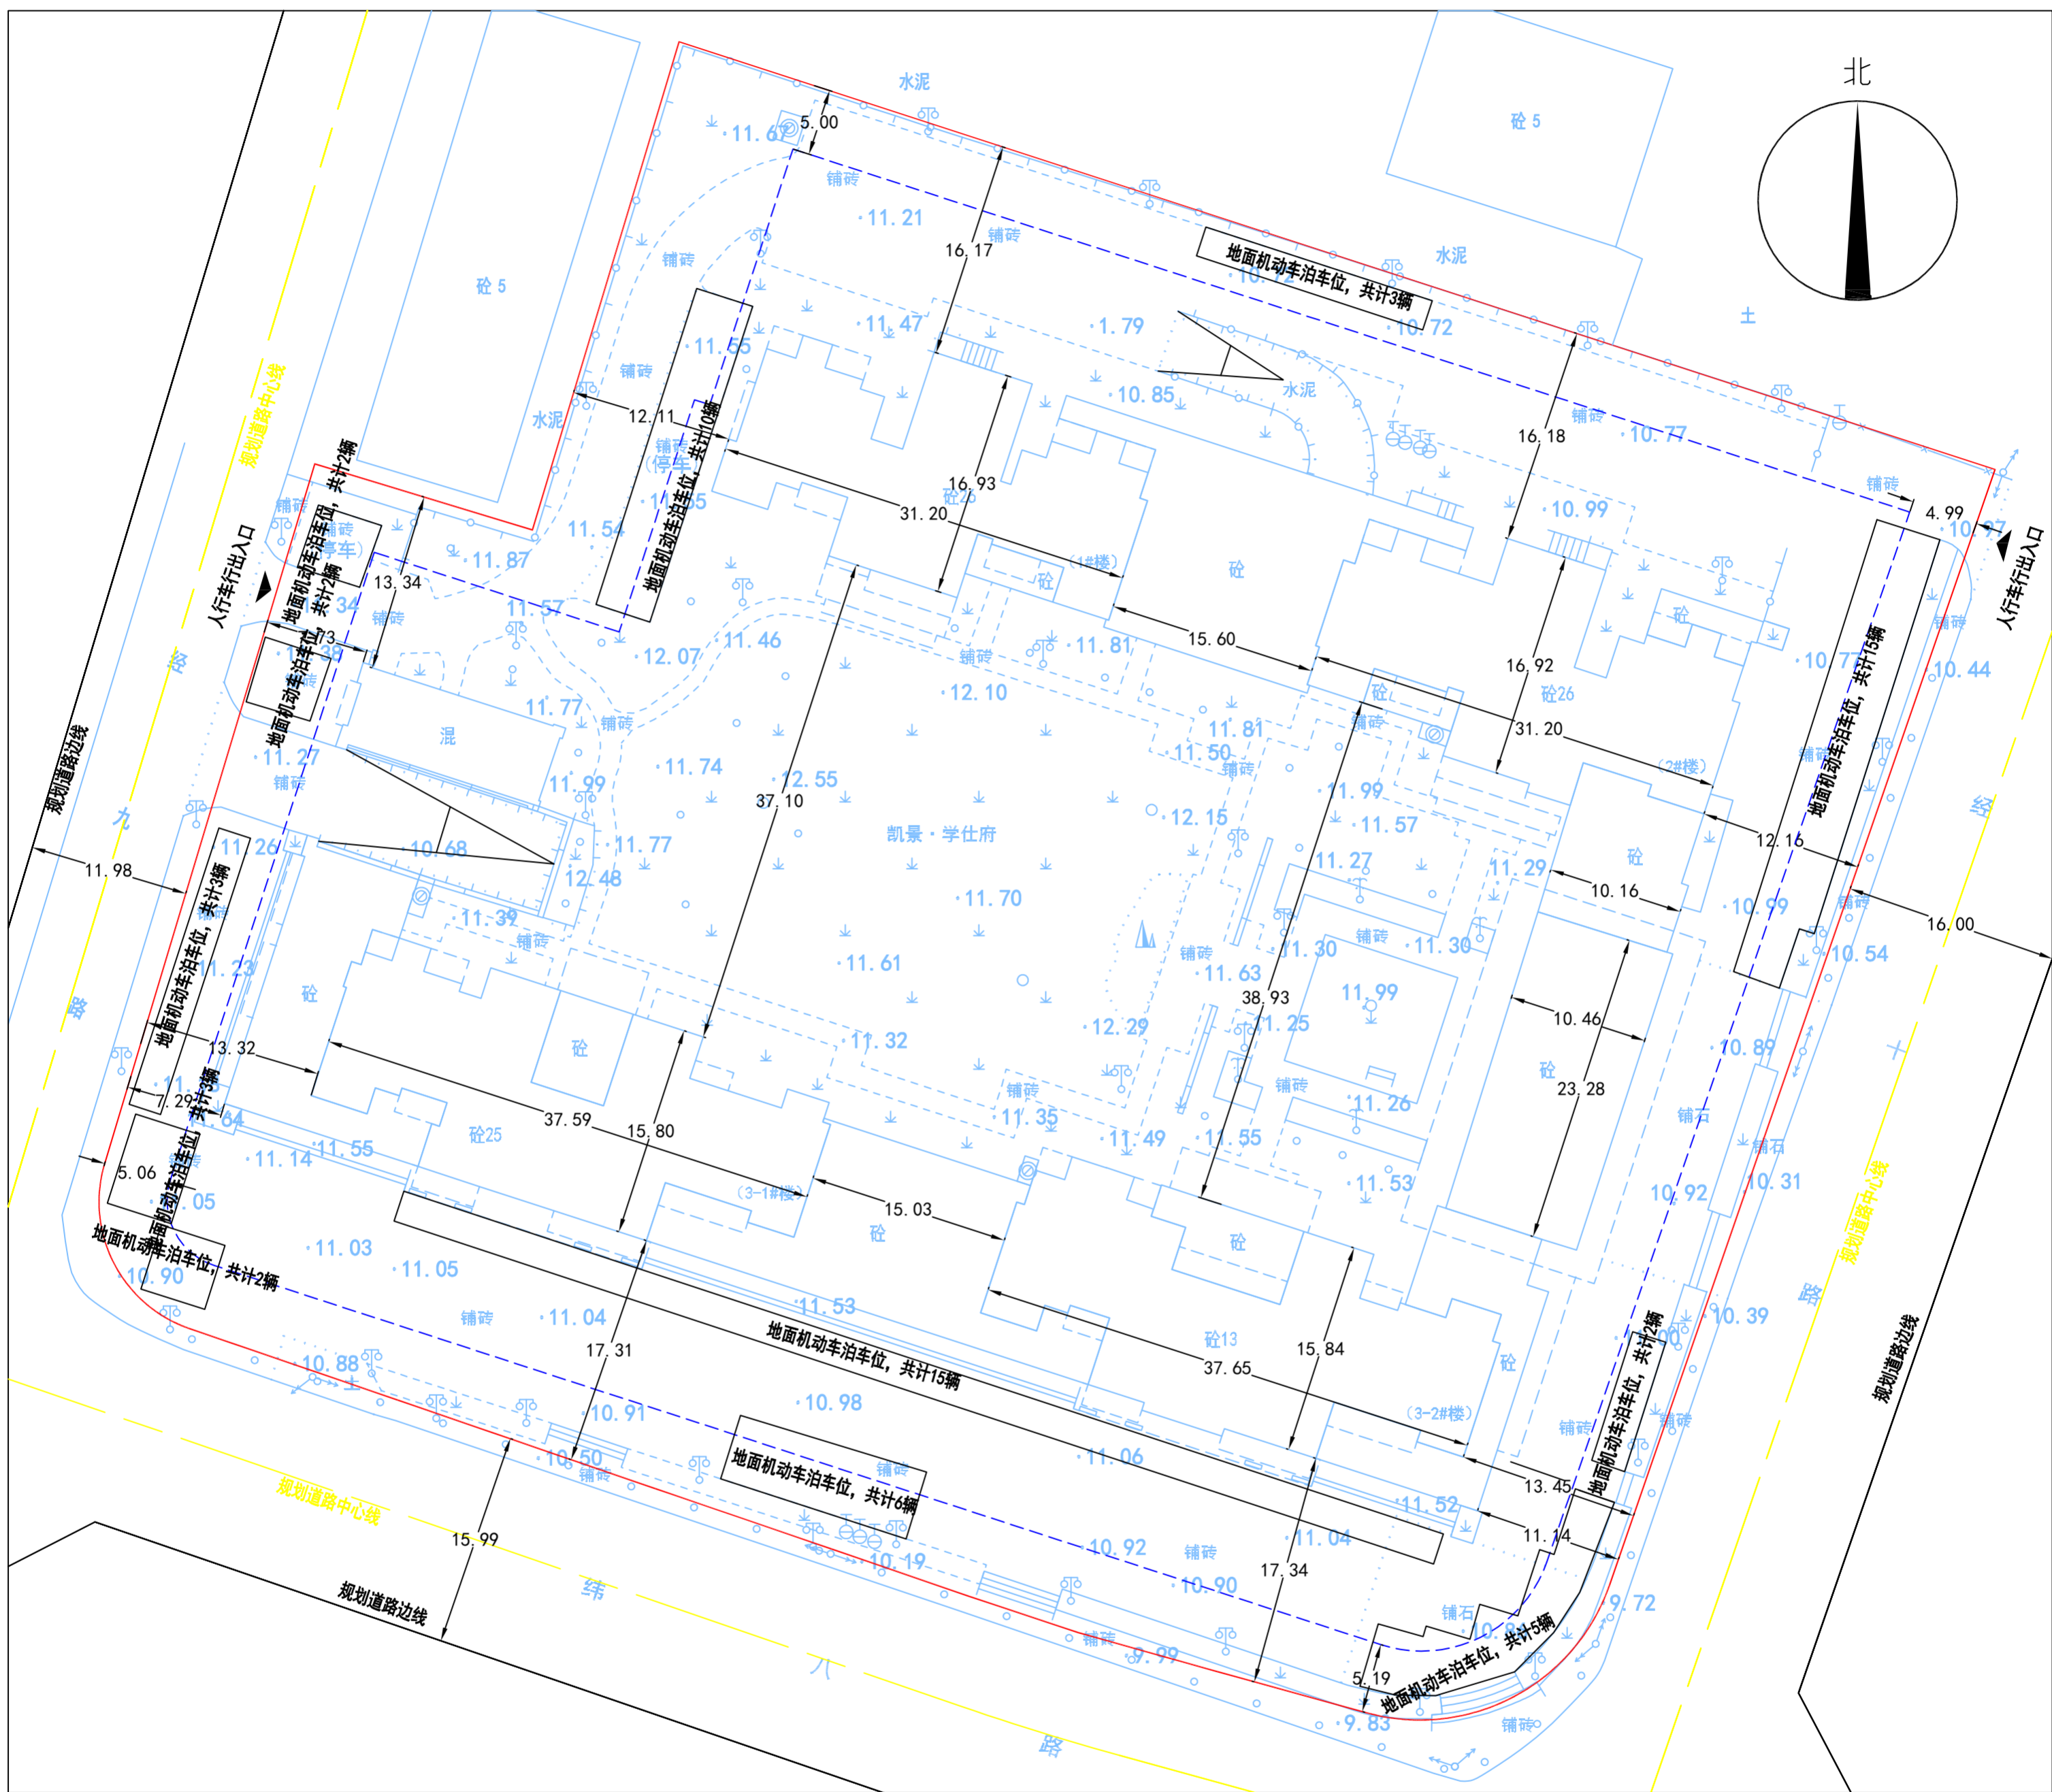

**项目说明:**

- 1、建设单位: 福建盛凯房地产开发有限公司。
- 2、建设地点: 渔溪镇渔溪村。
- 3、用地面积: 11505。
- 4、建筑功能: 商业、住宅。
- 5、此次申报竣工建筑: 凯景又一城八期A区 1#楼、2#楼、3-1#楼、3-2#楼、5#楼、地下室。

**测量说明:**

2021年5月数字化制图。  
 国家2000大地坐标系。  
 1985国家高程基准。  
 2009年福州基础地理信息数据图式。

**本次竣工测量依据:**

- 1、该项目2018年06月26日制发的红线图。
- 2、该项目2018年11月07日审批的总平面图。

**规划竣工专用章:**

**签字栏:**

制图员	
审核员	
制图日期	2021年05月13日
福清市融程测绘有限公司	