


(二) 建筑竣工图

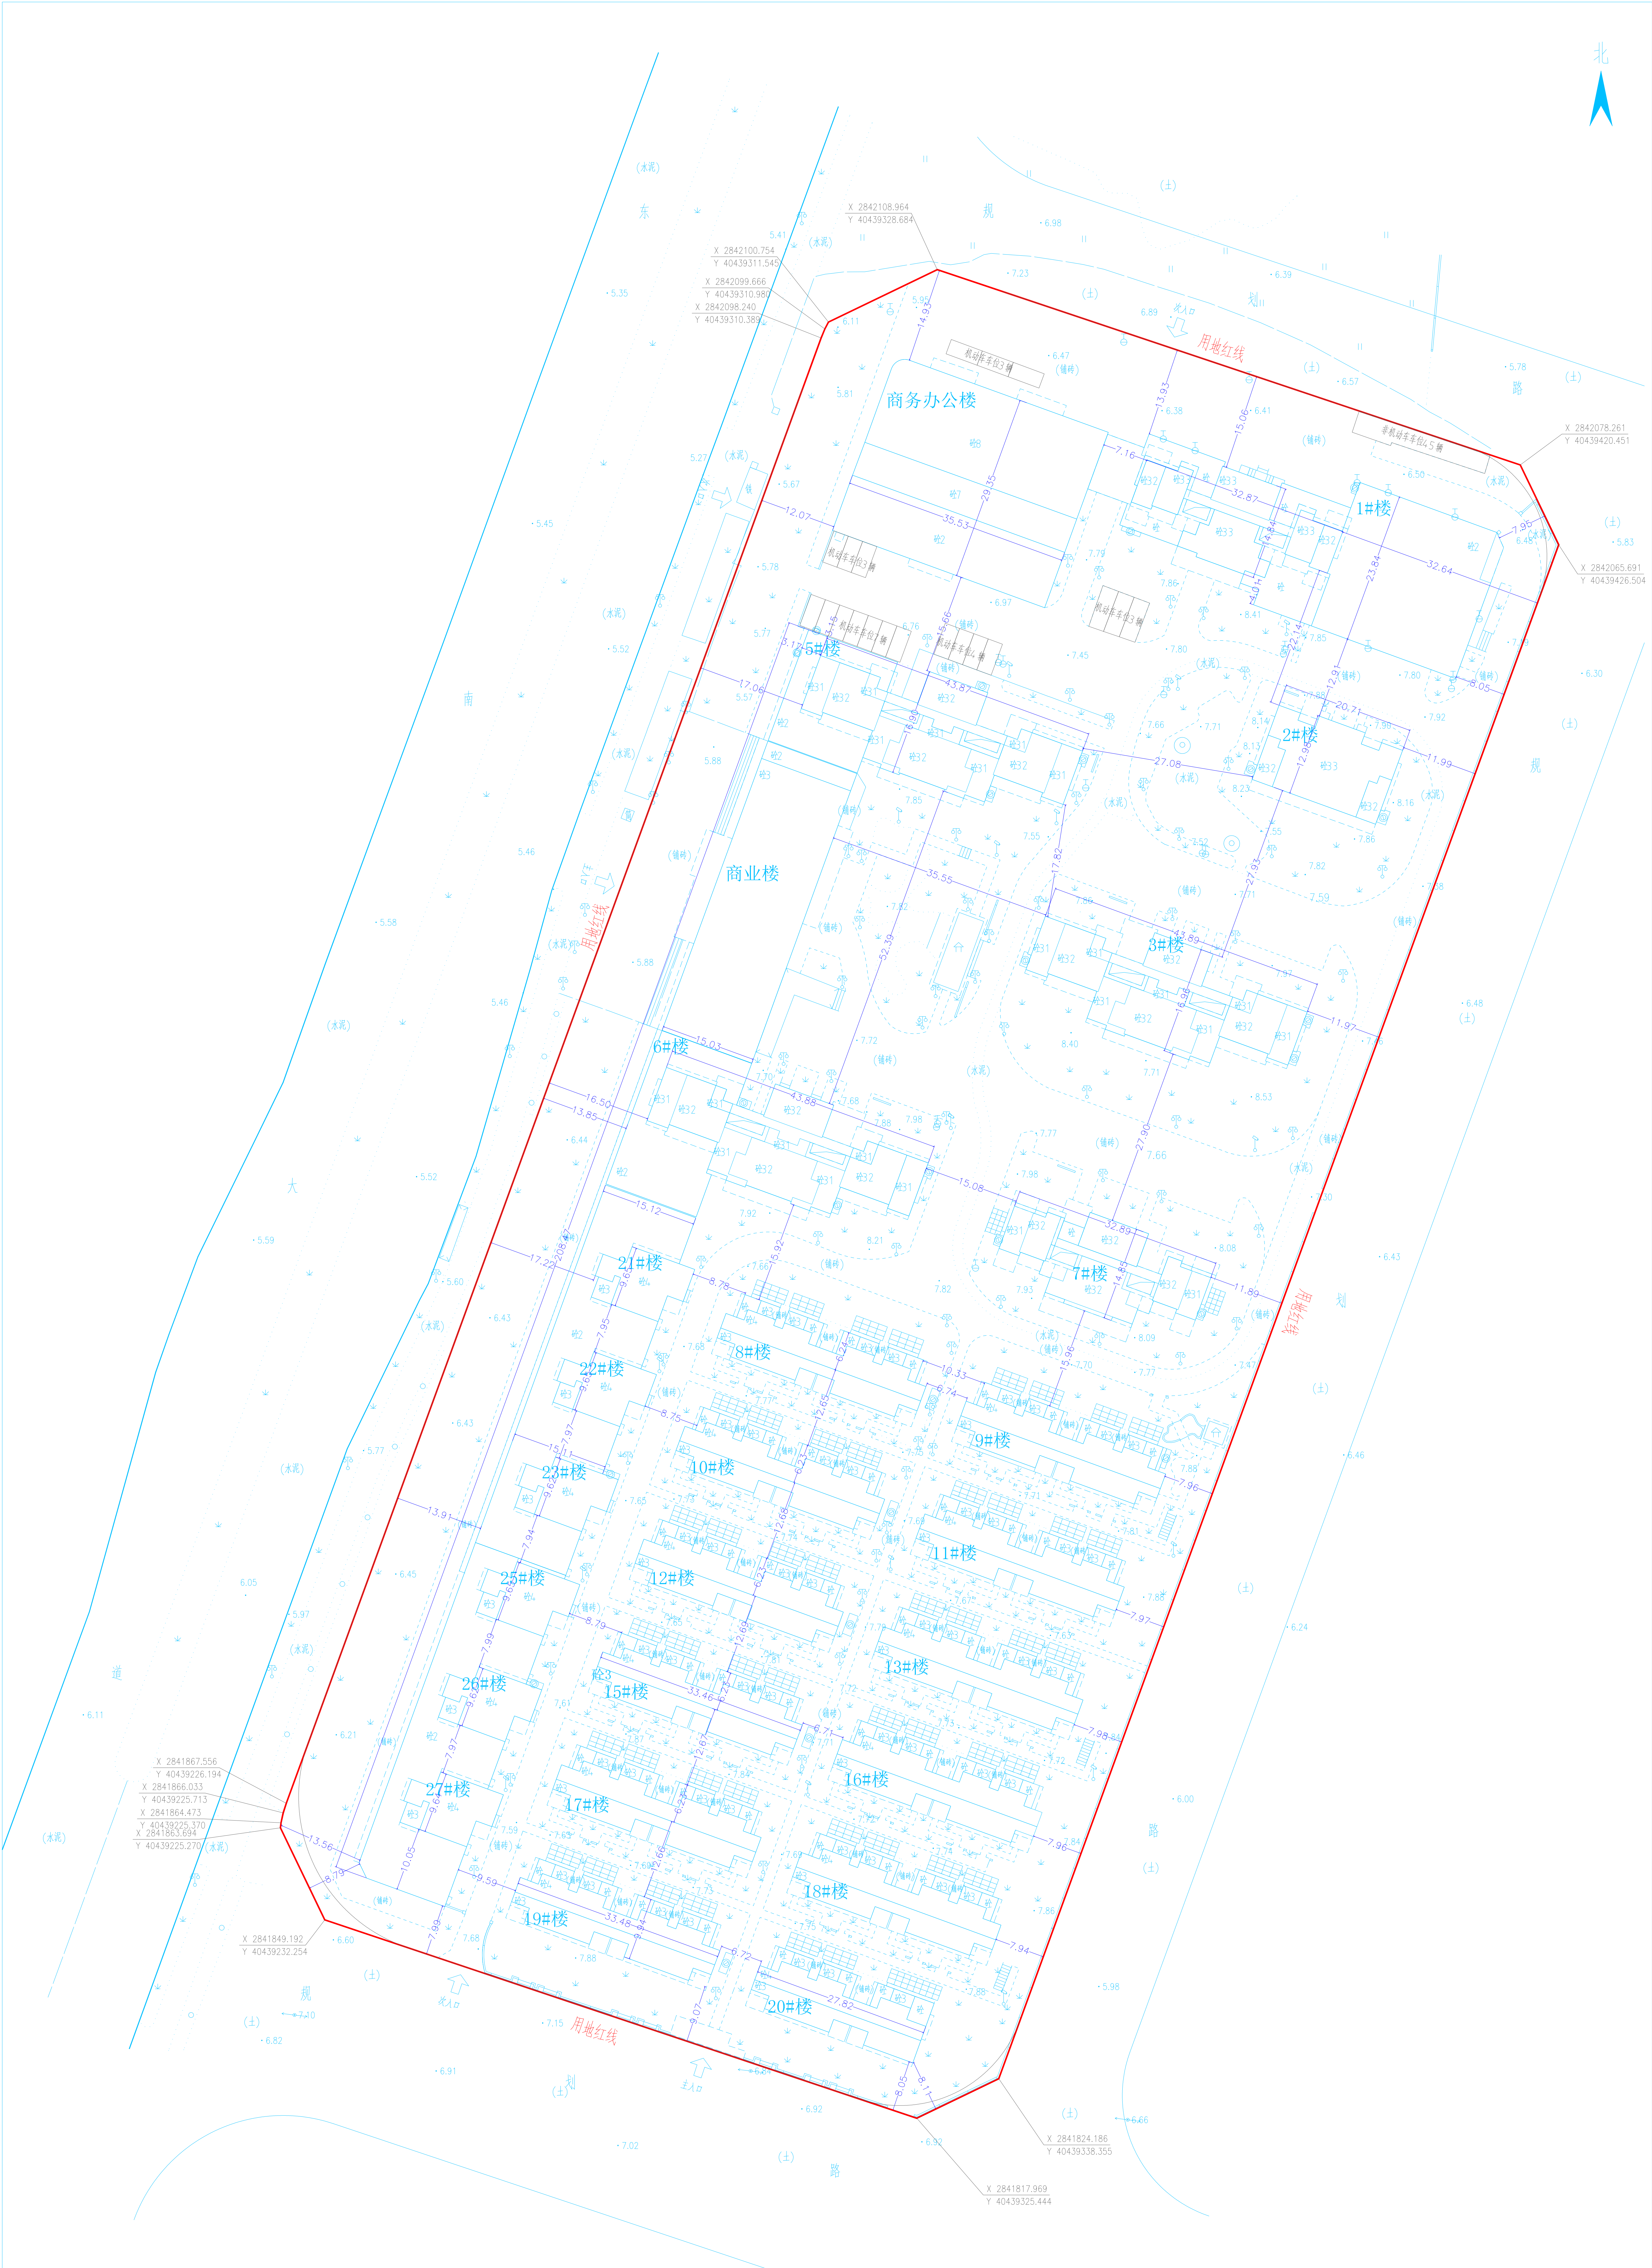

1:500

项目说明: 1、建设单位: 福建君安房地产开发有限公司。 2、建设地点: 福清市龙江街道东南村。 3、用地面积: 33052平方米。 4、建筑功能: 住宅、商业、配套、办公、地下室。 5、此次申报竣工建筑: 福建君安房地产开发有限公司君安南部整区	测量说明: 2023年11月数字化制图。 2000国家大地坐标系。 1985年国家高程基准, 等高距为1米。 2009年福州基础地理信息数据图式 本次竣工测量依据: 福清市自然资源和规划局审批的总平面图	规划竣工专用章:	签字栏:	测量员:
				质检:
				出图日期: 2023年11月1日
				泰珑(福州)勘测设计有限公司 福清市青西街道融商大厦B座1008-1室 电话: 15059496683