


(二) 建筑竣工图

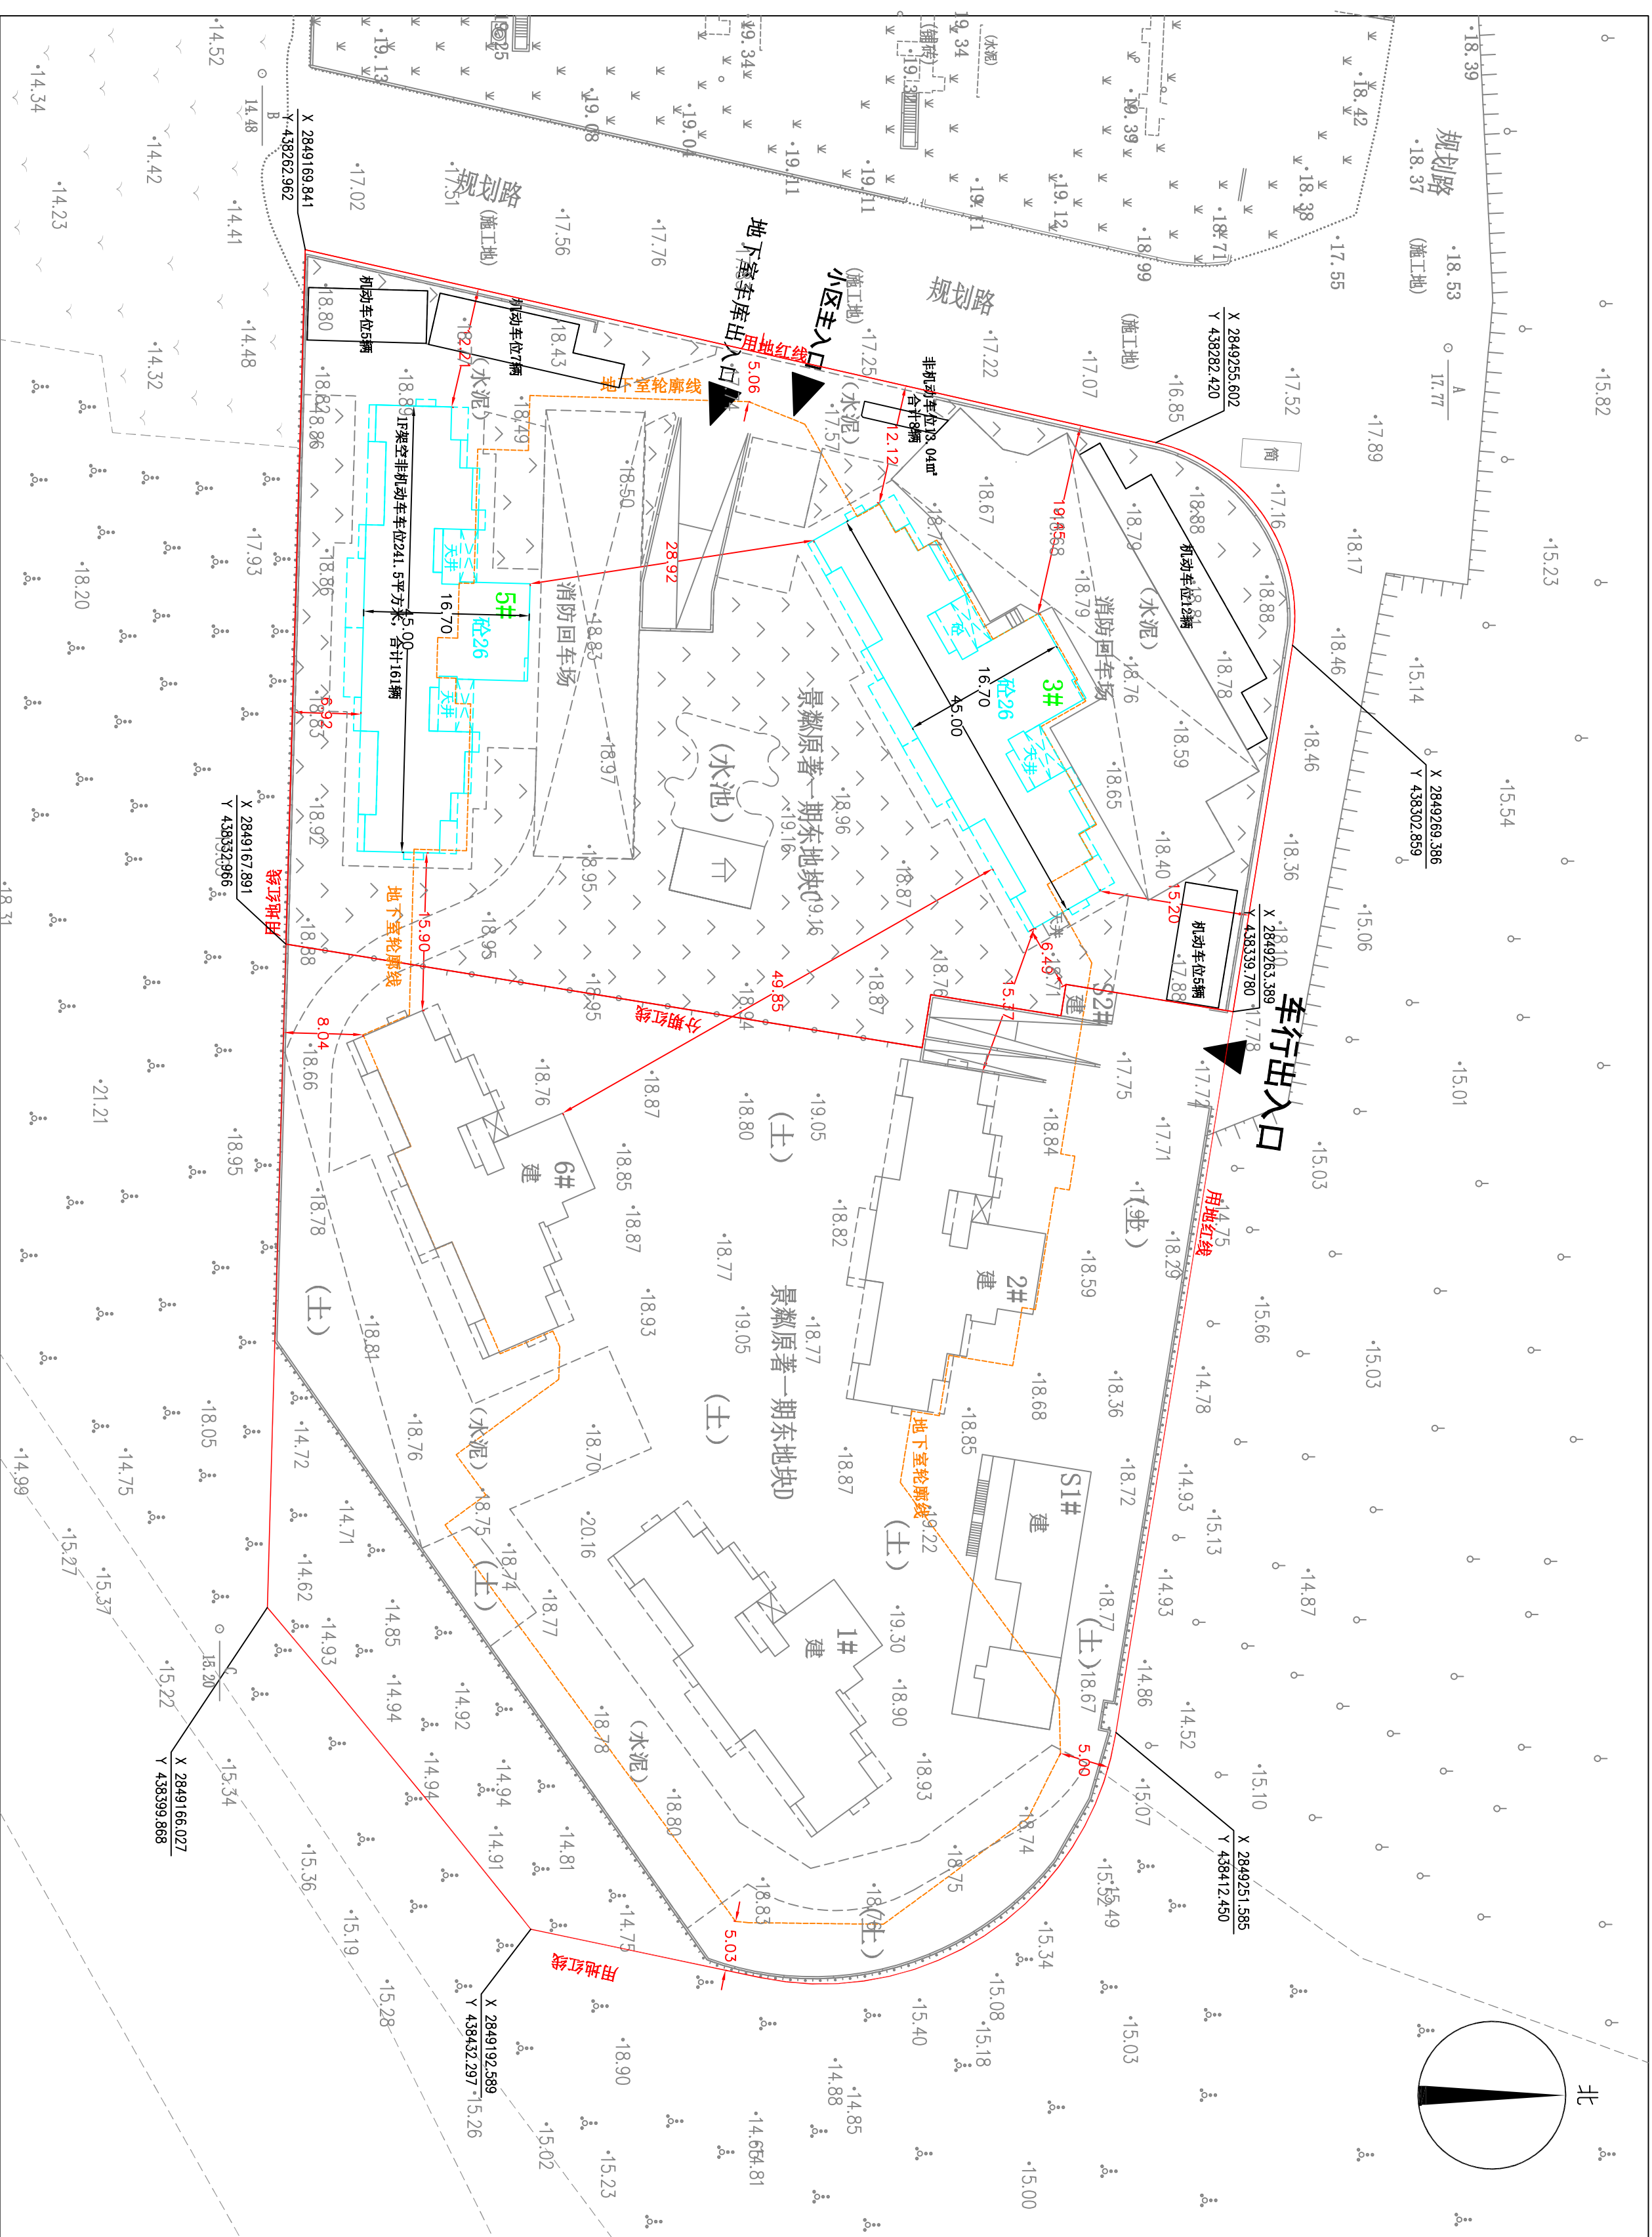

1:500

项目说明:

- 1、建设单位: 福清宇佳房地产开发有限公司。
- 2、建设地点: 阴下街道。
- 3、用地面积: 36164。
- 4、建筑功能: 商业, 住宅。
- 5、此次申报竣工建筑: 景胤原著公馆一期东地块C-3#楼、5#楼、一期地下室。

测量说明:

- 1、2024年05月数字化制图。
 - 2、2000国家大地坐标系。
 - 3、1985国家高程基准。
 - 4、2009年福州基础地理信息数据图式。
 - 5、本次竣工测量依据:
- 1、福清市城乡规划局制发的红线图。
 - 2、福清市城乡规划局2024年05月审批的《福清宇佳房地产开发有限公司景胤原著公馆项目总平面图》。

规划竣工专用章:

签字栏:

测量员

质检

出版日期

2024年05月30日

福清市融程测绘有限公司