


(二) 建筑竣工图

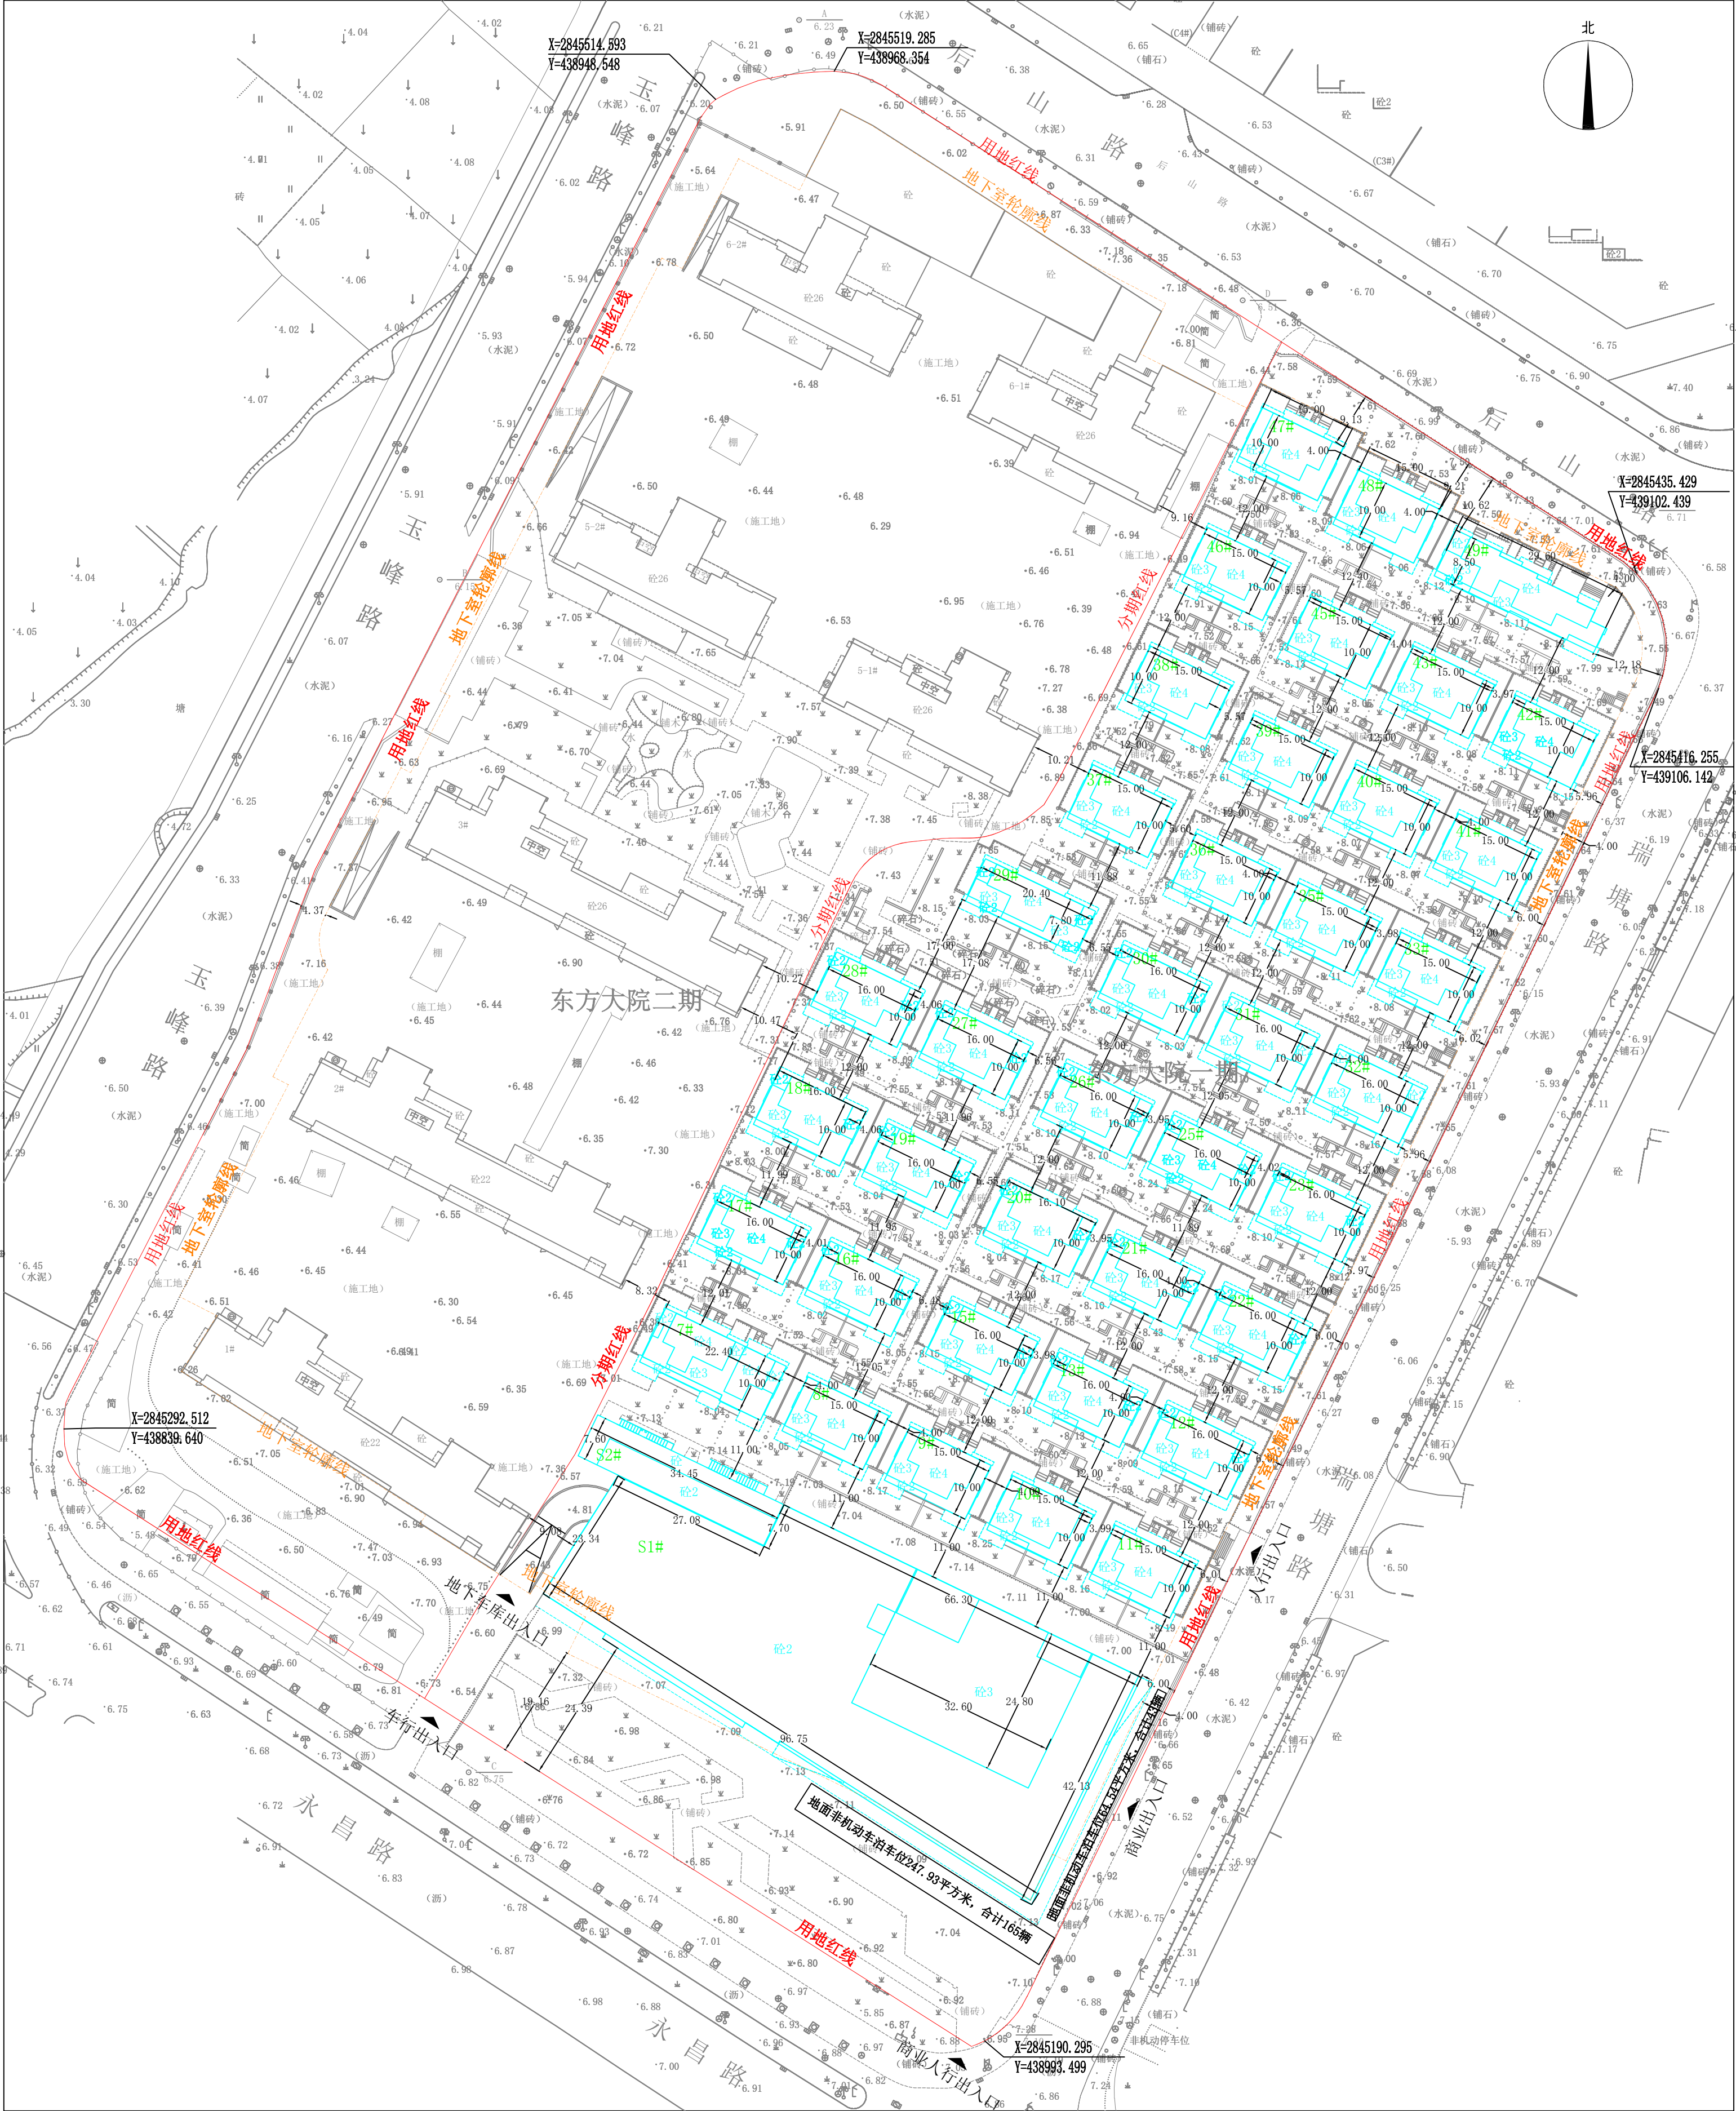

项目说明： 1、建设单位：福清市东方天成置业有限公司。 2、建设地点：福清市龙山街道。 3、用地面积：50270。 4、建筑功能：商业、住宅。 5、此次申报竣工建筑：东方大院-7#、8#、9#、10#、11#、12#、13#、15#、16#、17#、18#、19#、20#、21#、22#、23#、25#、26#、27#、28#、29#、30#、31#、32#、33#、35#、36#、37#、38#、39#、40#、41#、42#、43#、45#、46#、47#、48#、49#、S1#、S2#、地下室		测量说明： 2024年05月数字化制图。 2000国家大地坐标系。 1985国家高程基准。 2009年福州基础地理信息数据图式。 本次竣工测量依据： 1、福清市自然资源和规划局制发的红线图。 2、福清市自然资源和规划局审批的《福清市东方天成置业有限公司东方大院项目总平面图》。		规划竣工专用章：		签字栏：		测量员	
								质 检	
								出图日期	2024年5月27日
								福清市融绘测绘有限公司	