


(二) 建筑竣工图

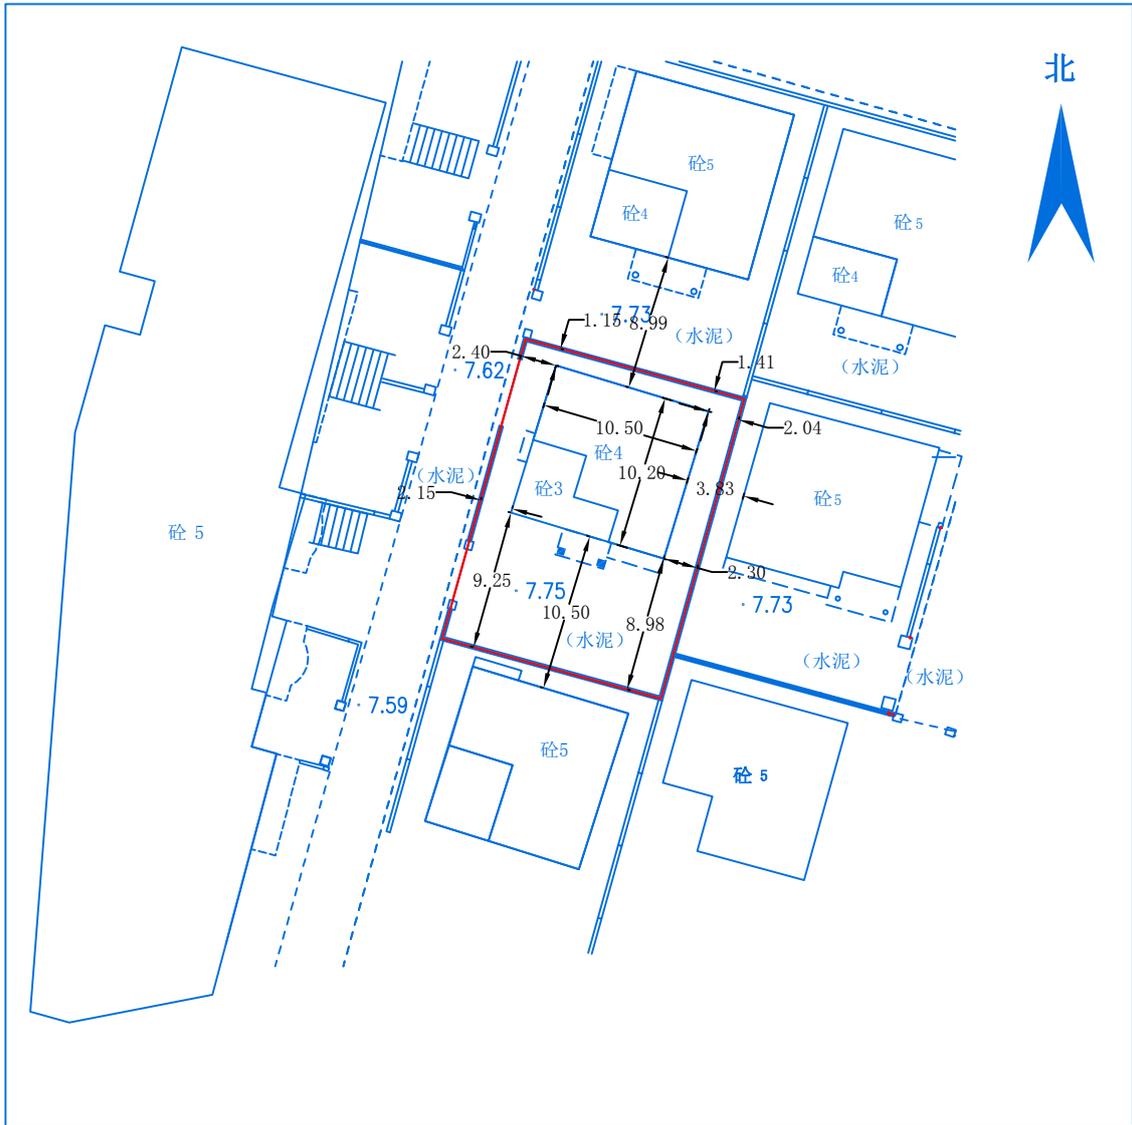

1:500

项目说明:

- 1、建设单位：福清润年房地产开发有限公司
- 2、建设地点：福清市龙江街道下梧村东浦北212号
城市花园D23号
- 3、建筑功能：住宅
- 4、此次申报竣工建筑：城市花园D型住宅D23

测量说明:

2023年11月数字化制图。
2000国家大地坐标系。
1985国家高程基准，等高距为1米。
2009年福州基础地理信息数据图式。
本次竣工测量依据：

1. **建设工程规划许可证号：2003-154A；**
发证日期：2003年10月08日。

规划竣工专用章：

签字栏：

测量员

质检

出图日期

2023-11-11

福州市多纬测绘咨询有限公司

地址：福清市福人路融商大厦B幢1908

电话：0591-86516682 传真：0591-86516682

邮箱：dwch888@126.com P.C:350300