


(二) 建筑竣工图

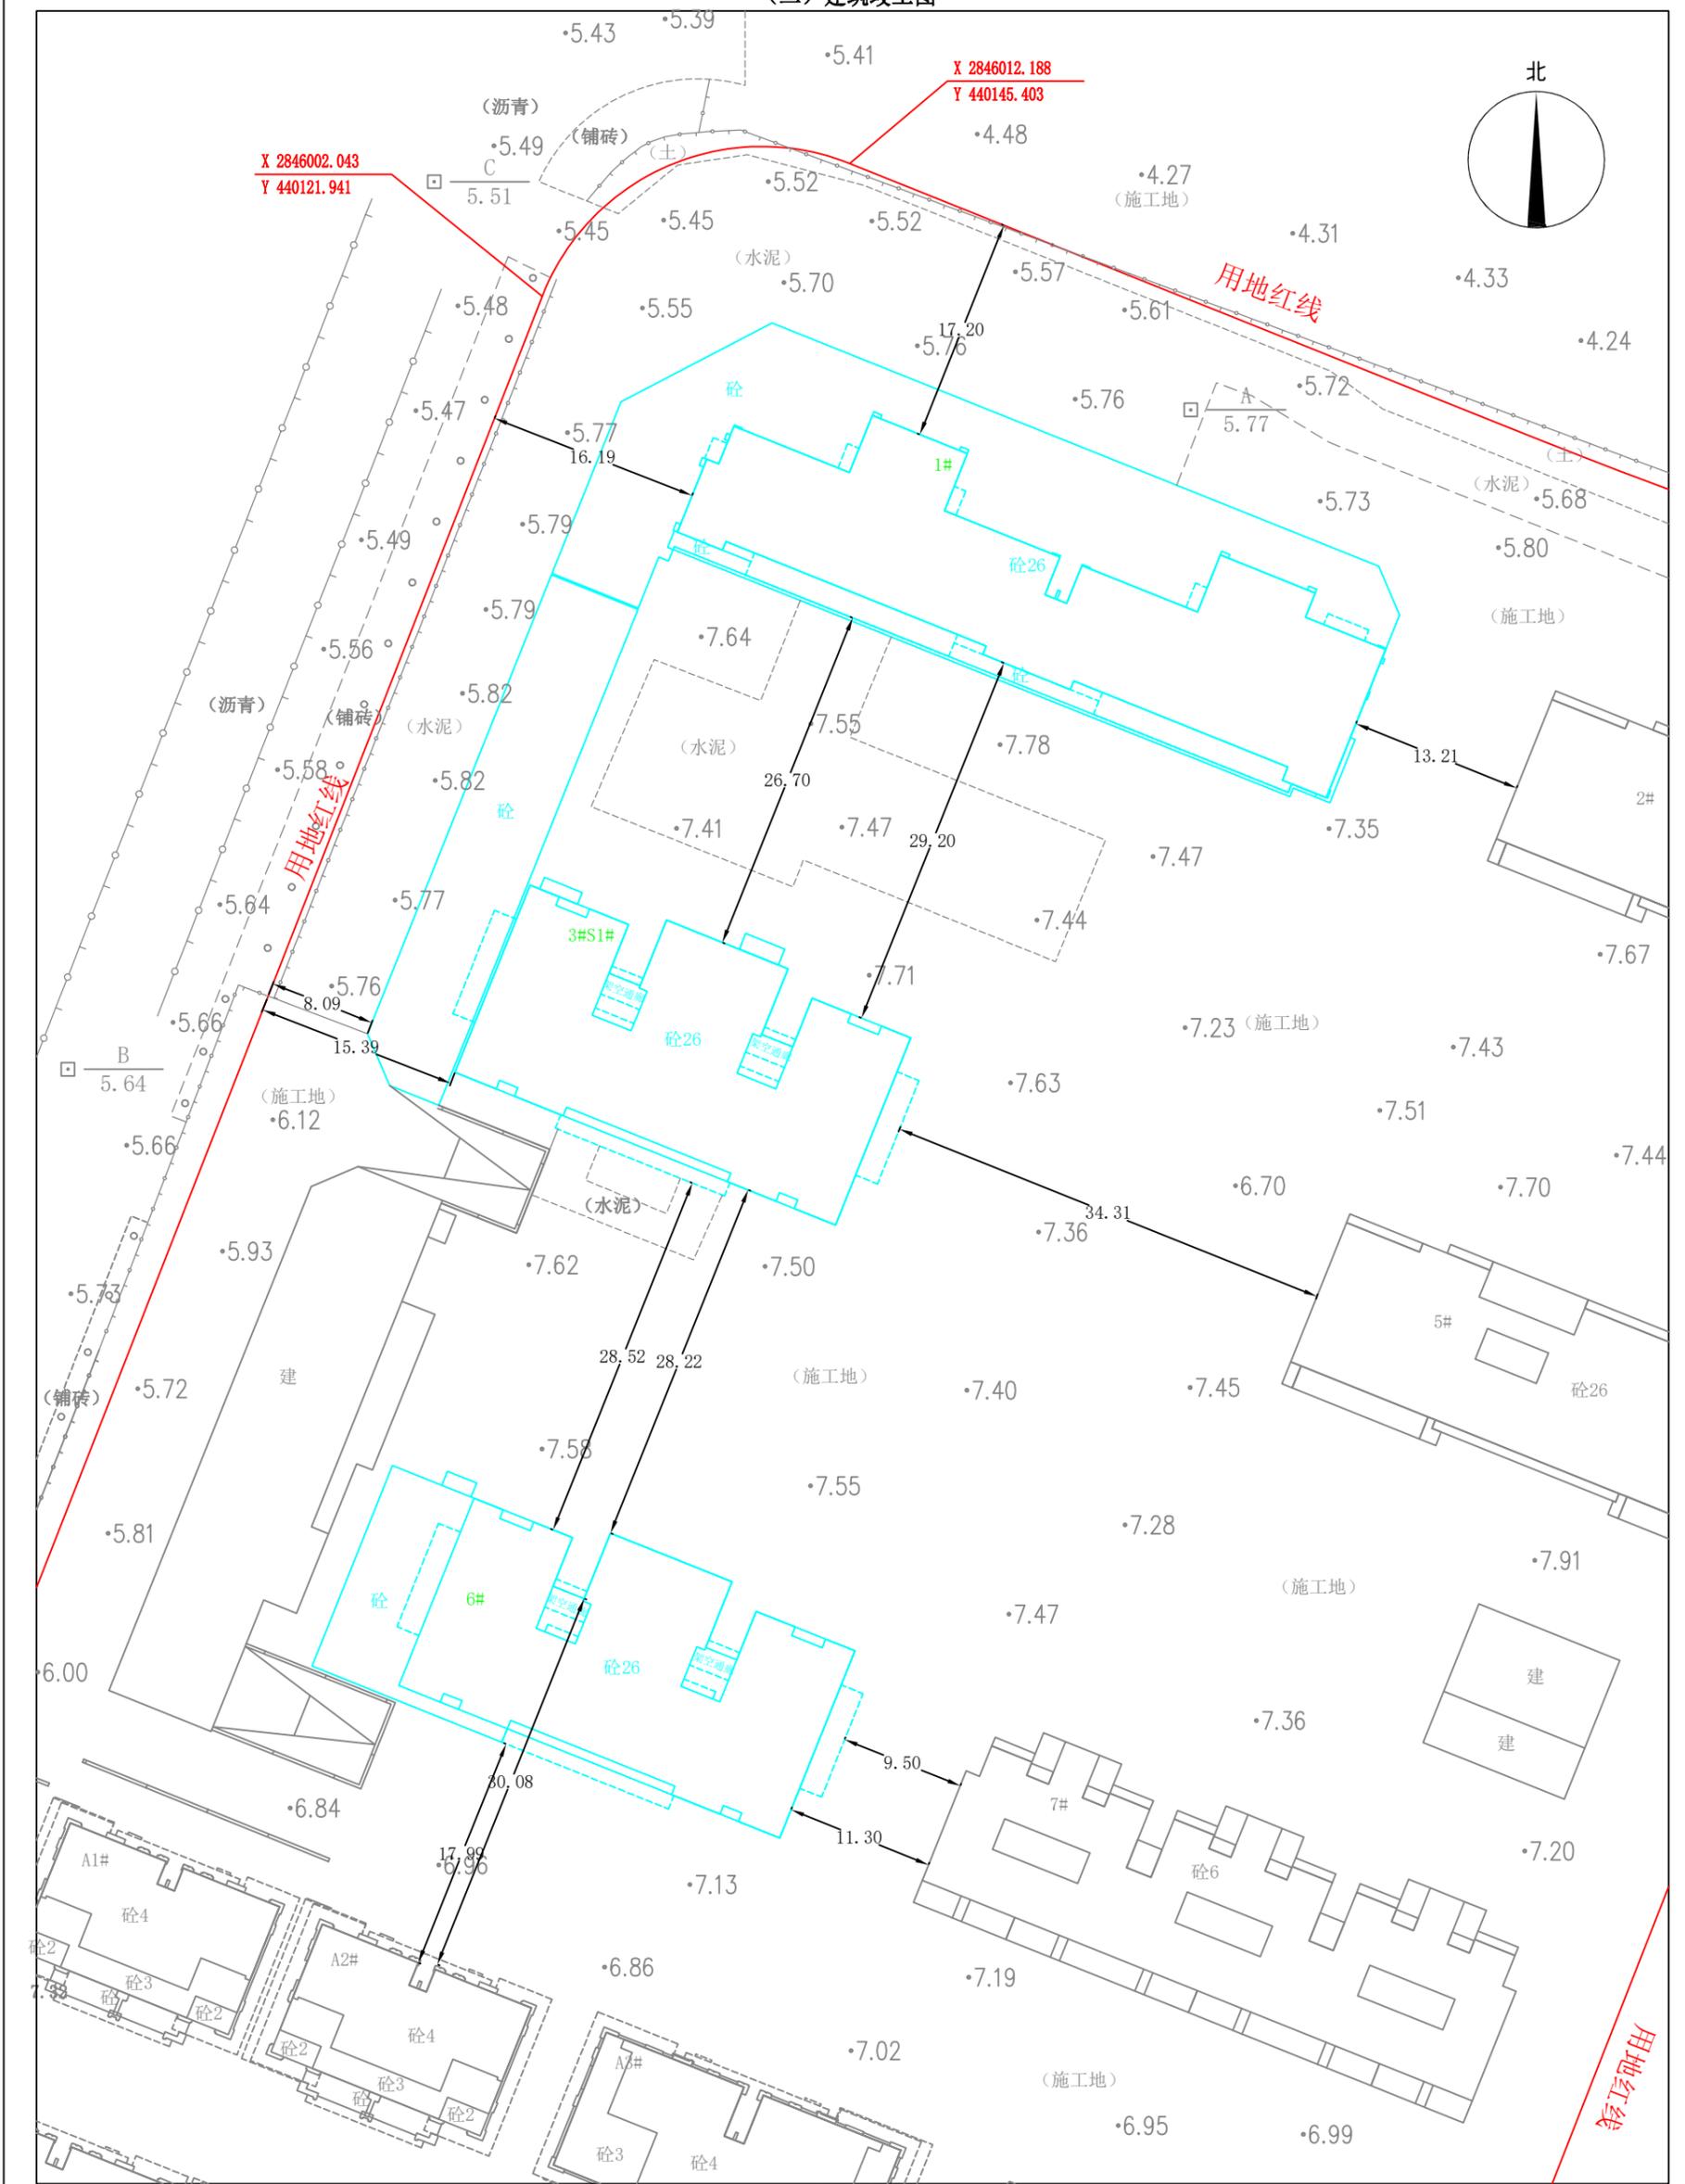

1:500

<p><b>项目说明:</b></p> <ol style="list-style-type: none"> <li>1、建设单位: 福清市东埠房地产开发有限公司。</li> <li>2、建设地点: 龙山街道。</li> <li>3、用地面积: 56620。</li> <li>4、建筑功能: 商业, 住宅。</li> <li>5、此次申报竣工建筑: 香江公馆一期-1#、3#S1#、6#。</li> </ol>	<p><b>测量说明:</b></p> <p>2025年2月数字化测图。 2000国家大地坐标系统。 1985国家高程基准。 2009年福州基础地理信息数据图式。</p> <p>本次竣工测量依据:</p> <ol style="list-style-type: none"> <li>1、福清市城乡规划局制发的红线图。</li> <li>2、福清市自然资源和规划局审批的《福清市东埠房地产开发有限公司香江公馆项目总平图》</li> </ol>
--	---

<p>规划竣工专用章:</p>	<p>签字栏:</p>	<p>测量员</p>	
		<p>质检</p>	
		<p>出图日期</p>	<p>2025年2月19日</p>
		<p><b>福清市融绘测绘有限公司</b> 地址: 福清市玉屏街道玉井路石井新村6号302室 电话: 15959099362</p>	