


# 建筑竣工图

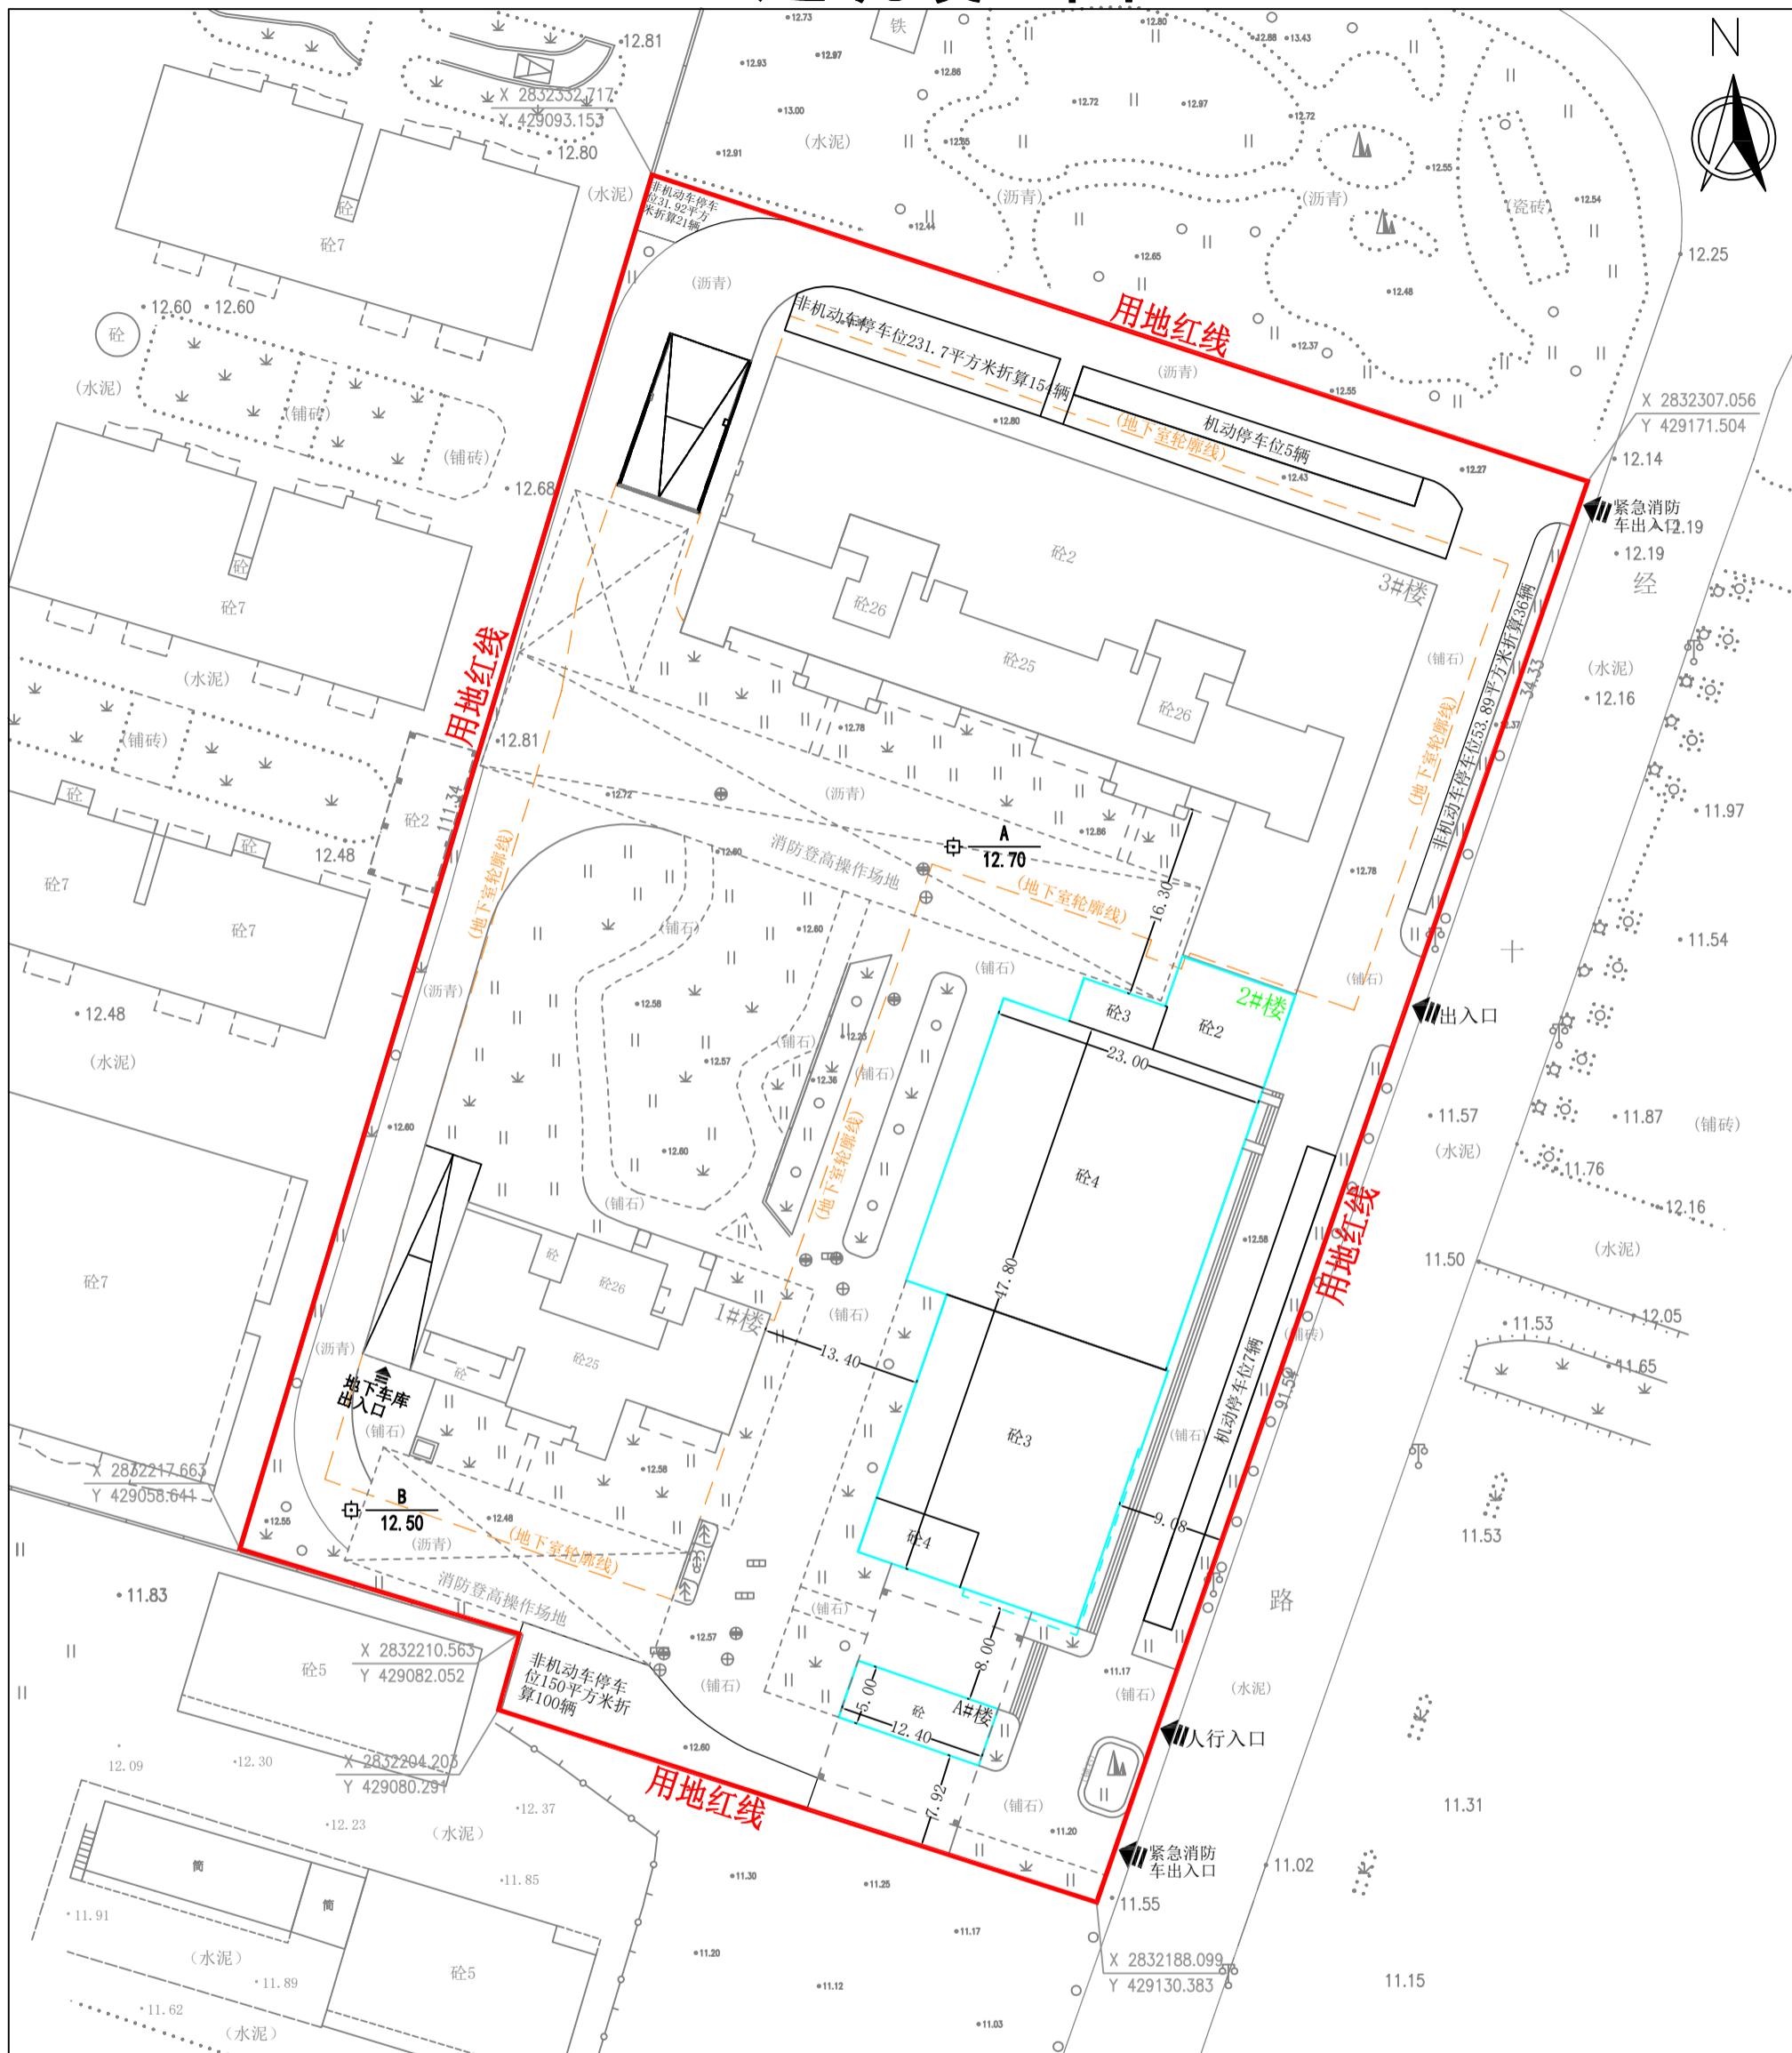

|                             |
|-----------------------------|
| 项目说明:                       |
| 1、建设单位: 福清亿京房地产有限公司         |
| 2、建设地点: 福清市渔溪镇              |
| 3、用地面积: 9907平方米             |
| 4、建筑功能: 住宅、商业、配套            |
| 5、此次申报竣工建筑: 上宾尊品地下室、A#楼、2#楼 |

|                               |
|-------------------------------|
| 项目说明:                         |
| 2025年3月数字化制图                  |
| 2000国家大地坐标系统                  |
| 1985国家高程基准, 等高距为1米。           |
| 2009年福州基础地理信息数据图式。            |
| 本次竣工测量依据:                     |
| 1、福清市自然资源和规划局2023年8月9日审批的总平面图 |
| 2、福清市自然资源和规划局制发的红线图           |

规划竣工专用章:

签字栏:

|                |            |
|----------------|------------|
| 测量员            | 李华盛        |
| 质检             | 张强         |
| 出图日期           | 2025-04-03 |
| 泰珑(福州)勘测设计有限公司 |            |