


(二) 建筑竣工图

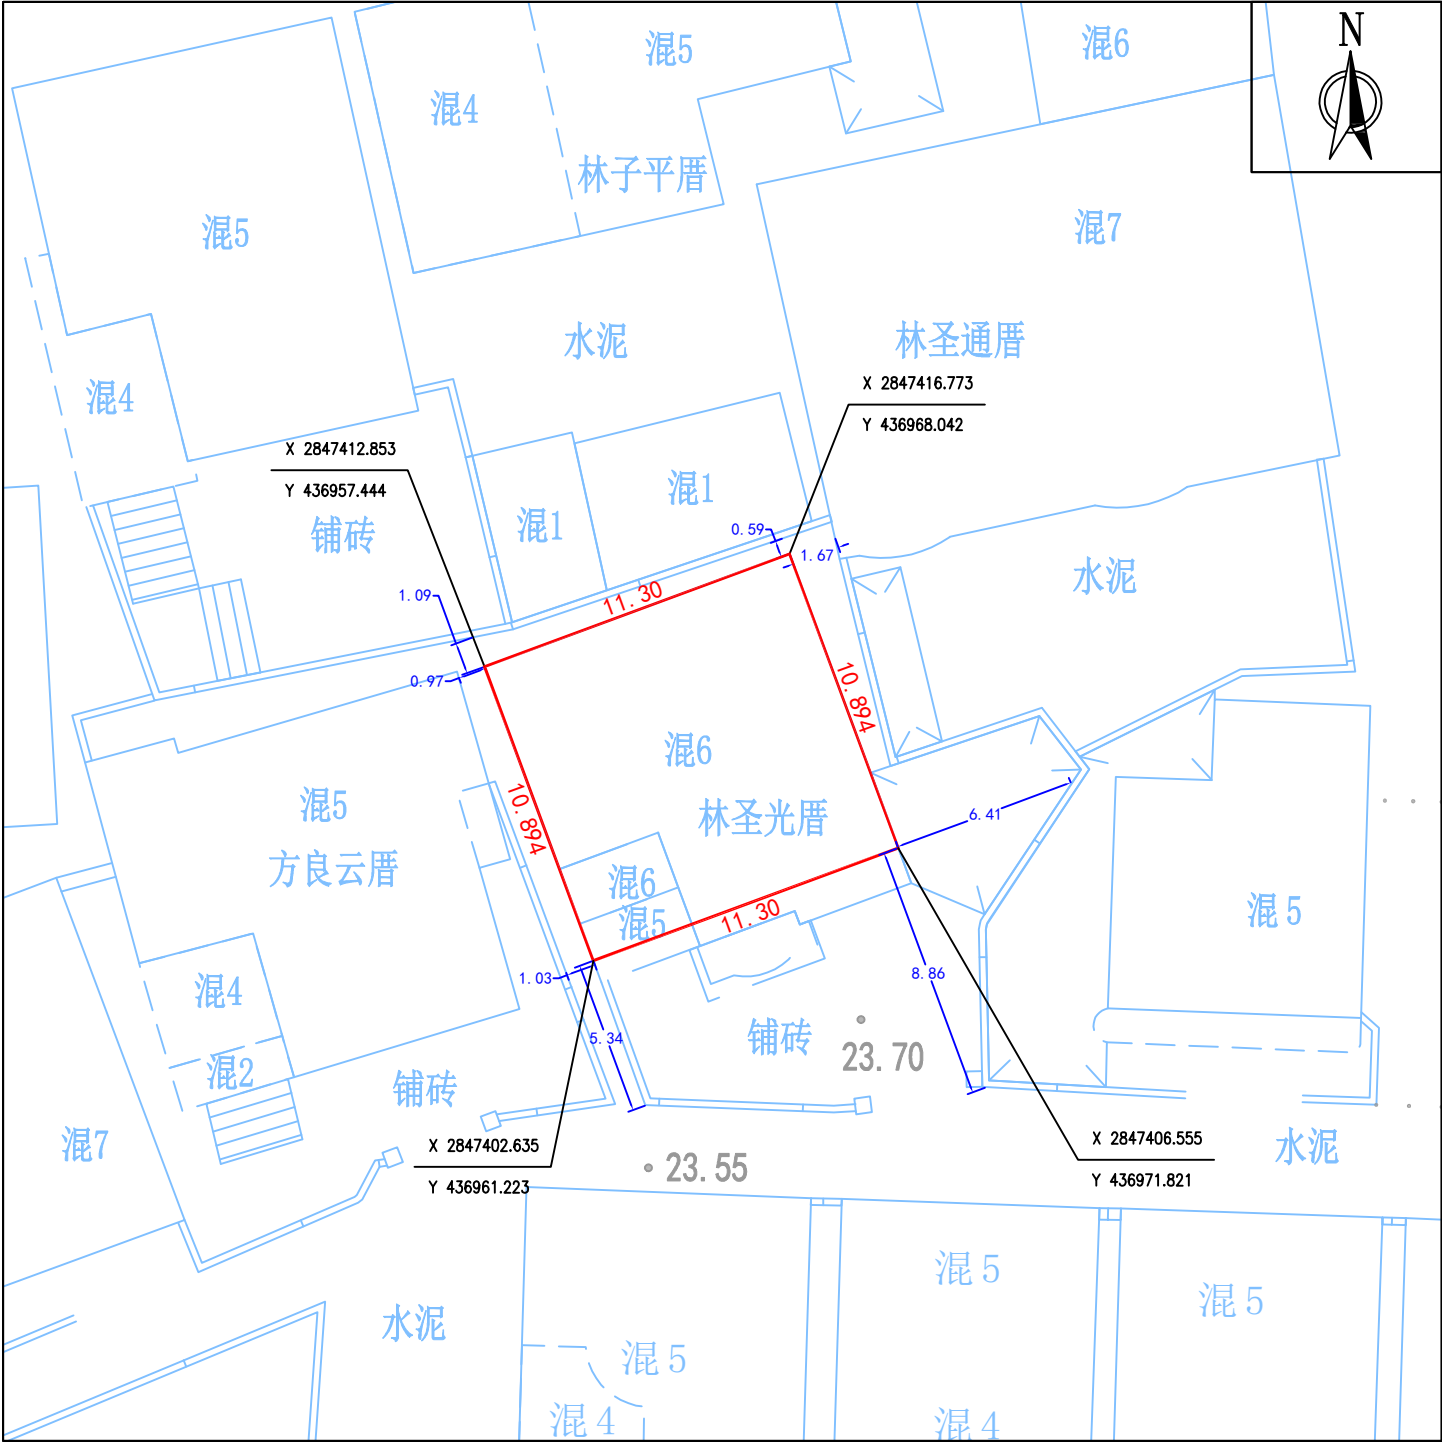

项目说明:
1、建设单位: 林圣光
2、建设地点: 福建省福清市阳下奎岭村中岭尾1号
3、用地面积: 123.1平方米
4、建筑功能: 住宅
5、此次申报竣工建筑: 福建省福清市阳下奎岭村中岭尾1号

测量说明:
2025年5月数字化制图。
2000国家大地坐标系。
1985国家高程基准。
本次竣工测量依据:
1、福清市民宅建筑许可证。

规划竣工专用章:

签字栏:

测量员	方锦文
质检	高燕
出图日期	2025-5-15
福清市开源房地产咨询服务有限公司 福清市晋西街道清洋花园26幢3层 电话:0591-85265567 邮箱:kaiyuanlxz@163.com	