


建筑竣工图

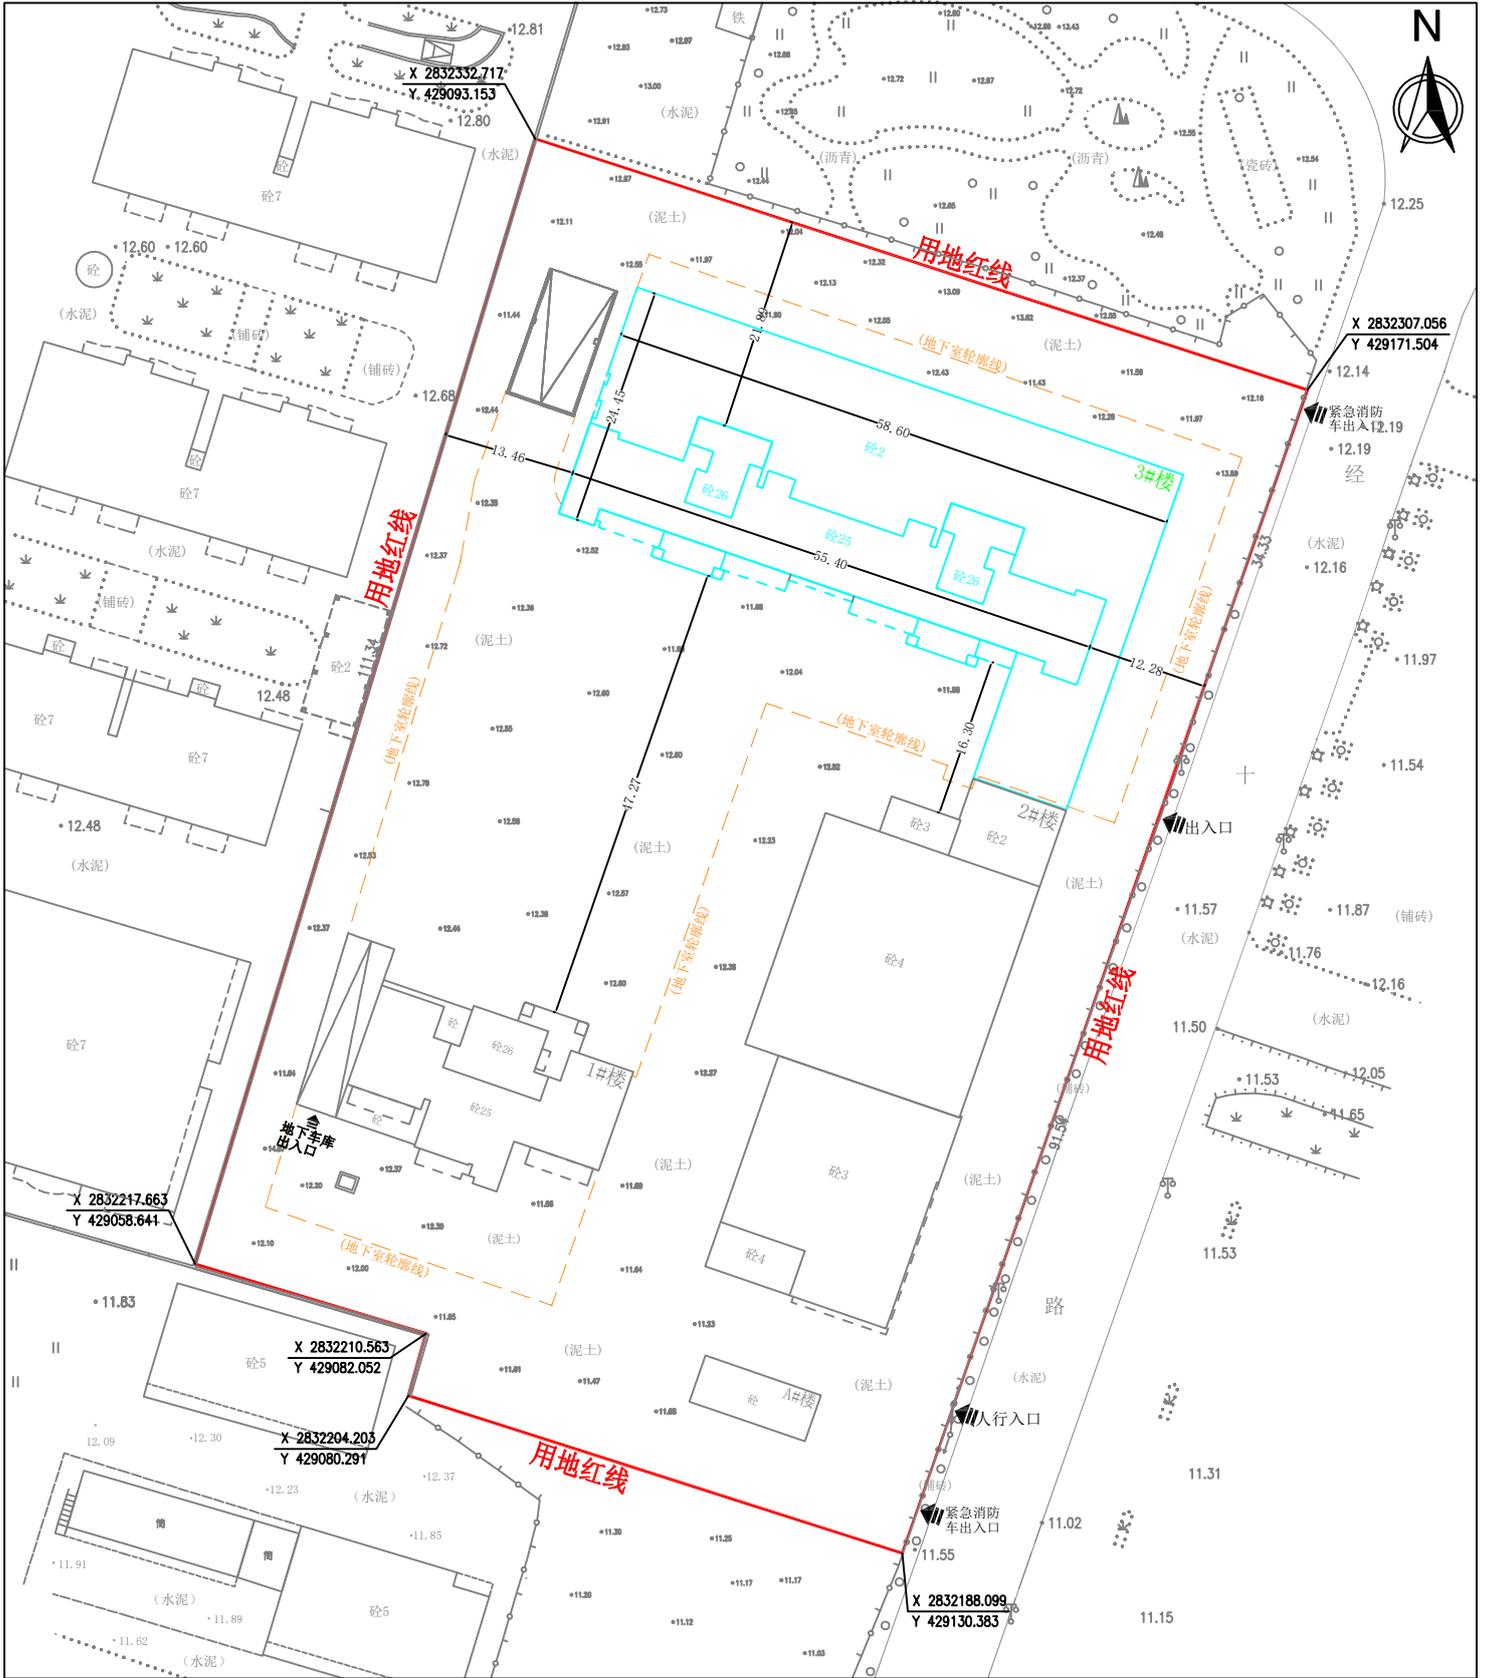

1: 500

项目说明: 1、建设单位(个人): 福清亿京房地产有限公司 2、建设地点: 福清市渔溪镇 3、用地面积: 9907平方米 4、建筑功能: 住宅、商业、配套 5、此次申报竣工建筑: 上宾尊品3#楼	项目说明: 2024年12月数字化制图 2000国家大地坐标系 1985国家高程基准, 等高距为1米。 2009年福州基础地理信息数据图式。 本次竣工测量依据: 1、福清市自然资源和规划局2023年8月9日审批的总平面图 2、福清市自然资源和规划局制发的红线图	规划竣工专用章:	签字栏:	测量员	林守乐
				质检	梁福春
				出图日期	2024-12-30
				泰珑(福州)勘测设计有限公司	