


(二) 建筑竣工图

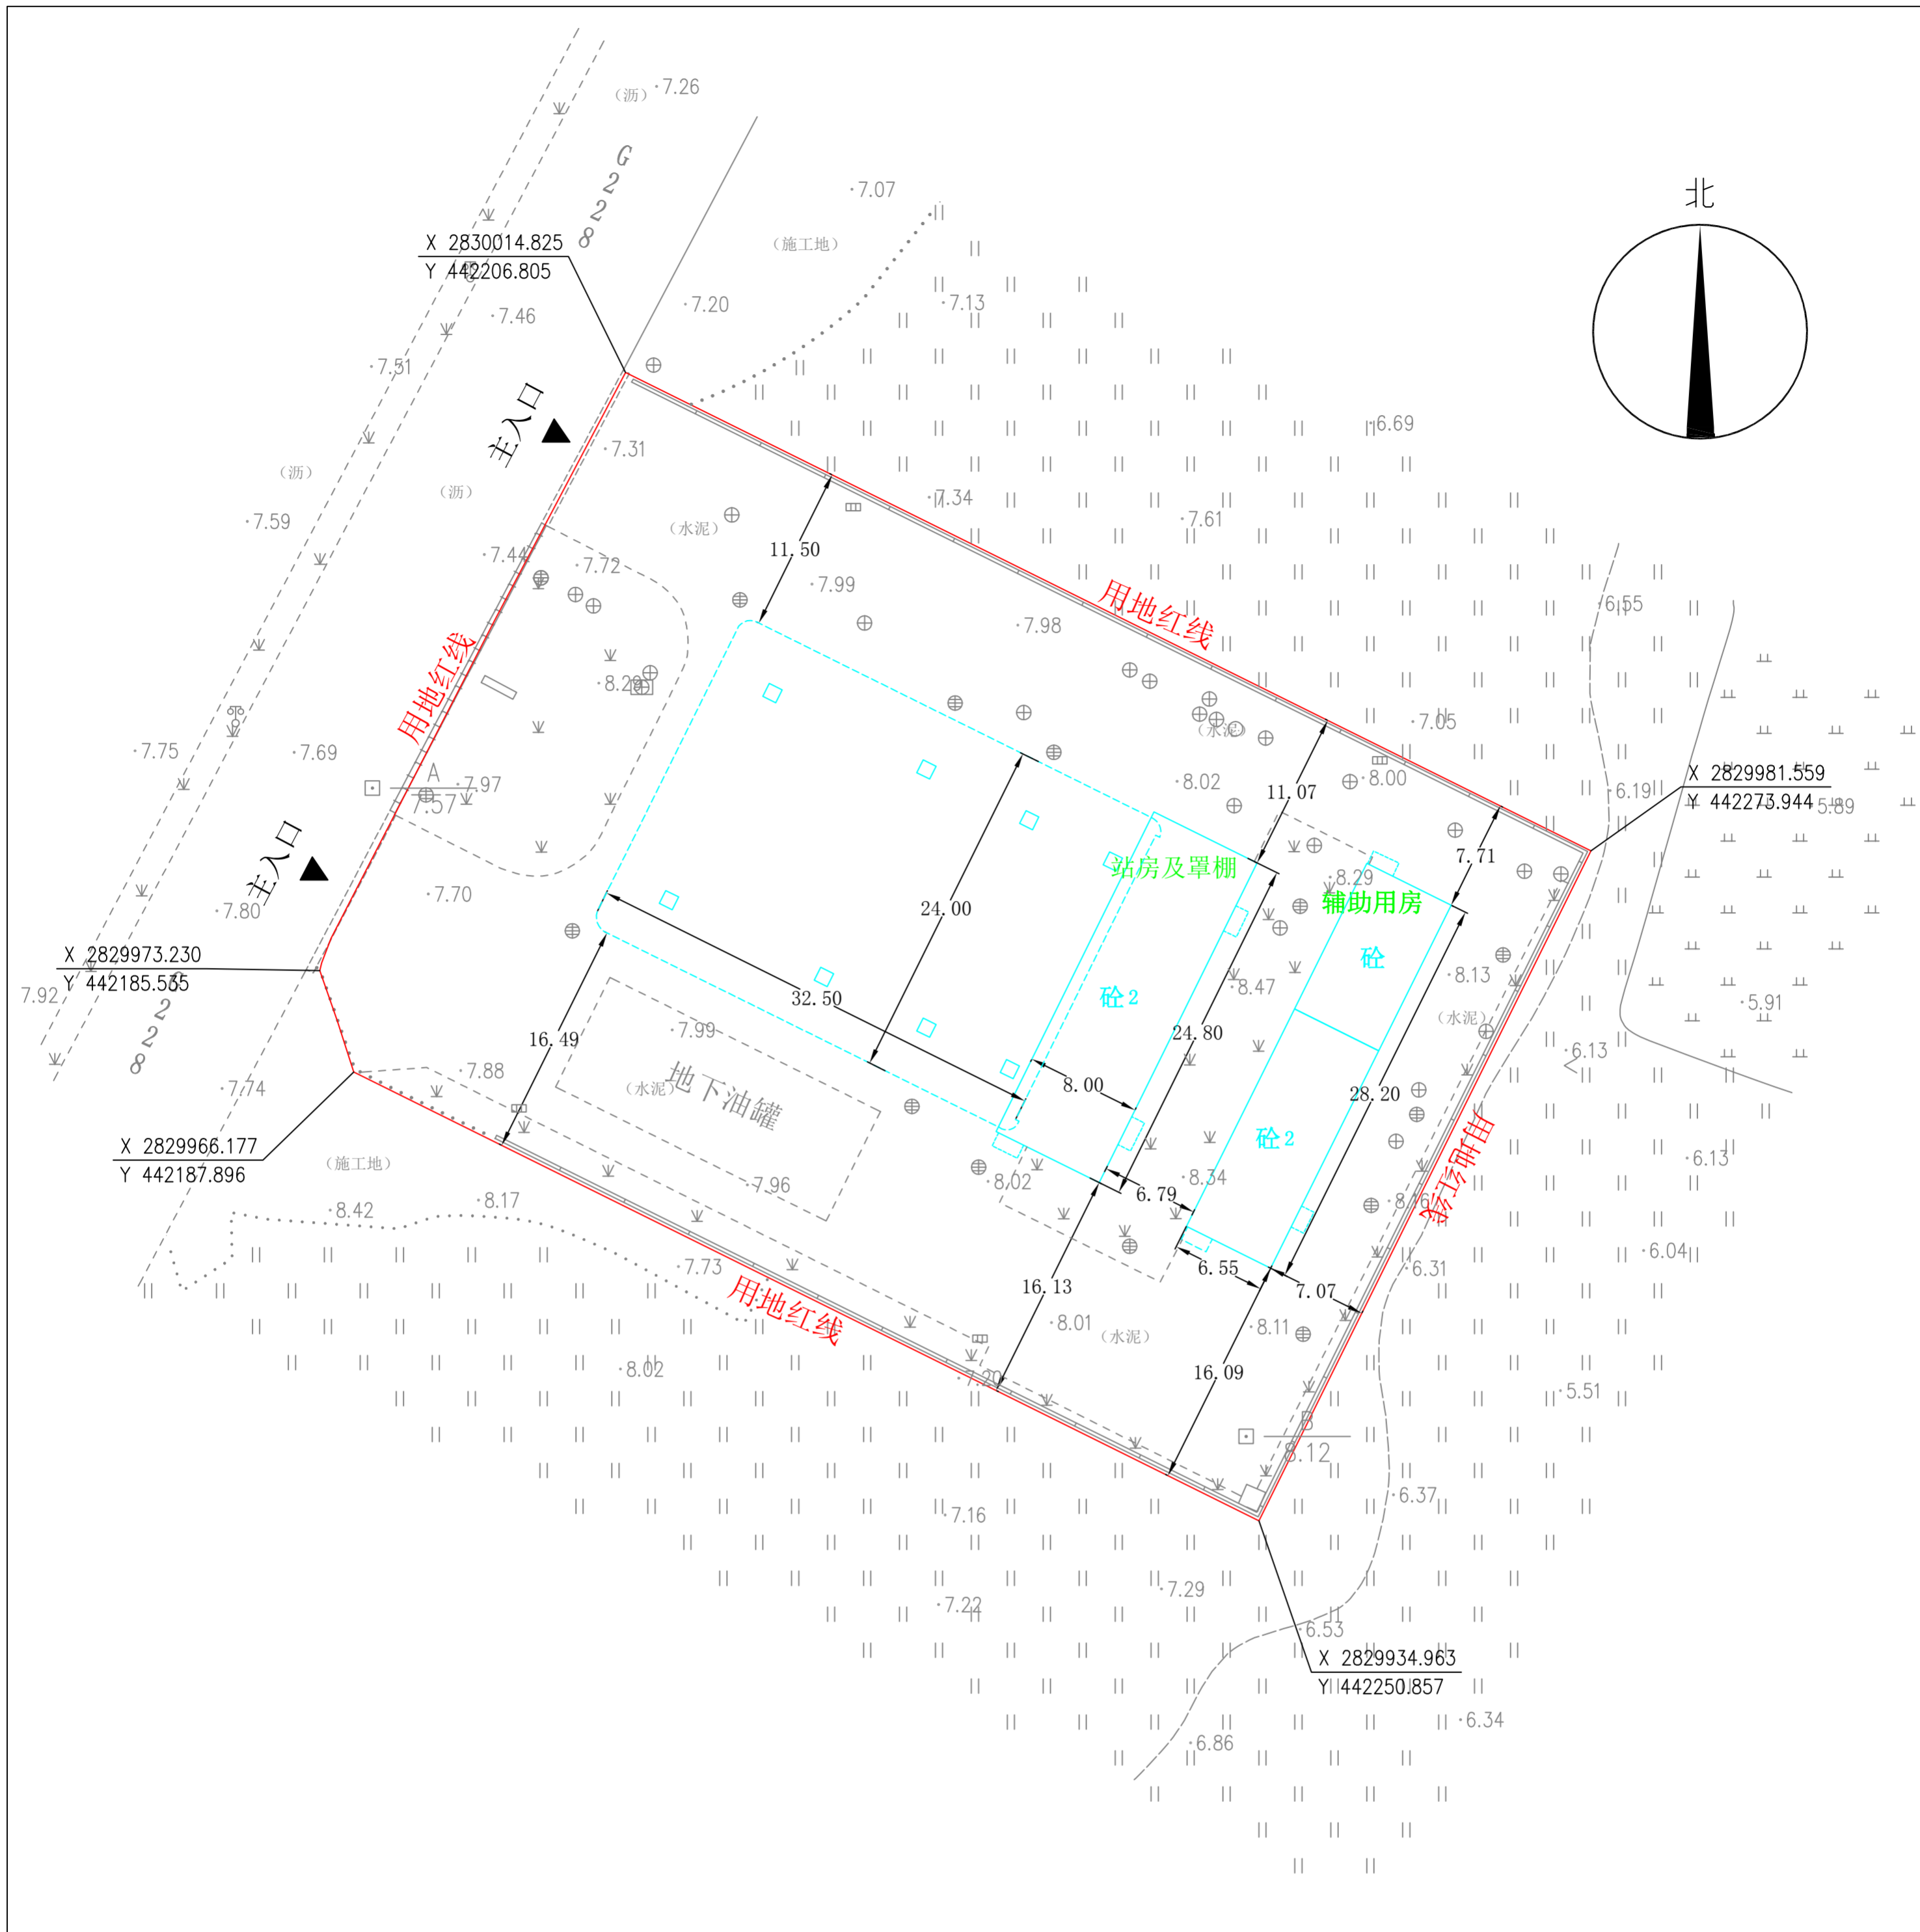

1:500

项目说明:

- 1、建设单位：福清市金邦石油化工有限公司。
- 2、建设地点：福清市江镜镇南宵村。
- 3、用地面积：3909。
- 4、建筑功能：加油站。
- 5、此次申报竣工建筑：金邦加油站-站房及罩棚、辅助用房。

2024年12月数字化制图。

国家2000大地坐标系统。

1985国家高程基准。

2009年福州基础地理信息数据图式。

本次竣工测量依据：

- 1、福清市城乡规划局制发的红线图。
- 2、福清市自然资源和规划局审批的《福清市金邦石油化工有限公司金邦加油站项目总平面图》。

规划竣工专用章：

签字栏：

测量员

质检

绘图日期

2024年12月28日

福清市融程测绘有限公司

地址：福清市玉屏街道玉井路石井新村6号1001室

电话：15959099362