


(二) 建筑竣工图

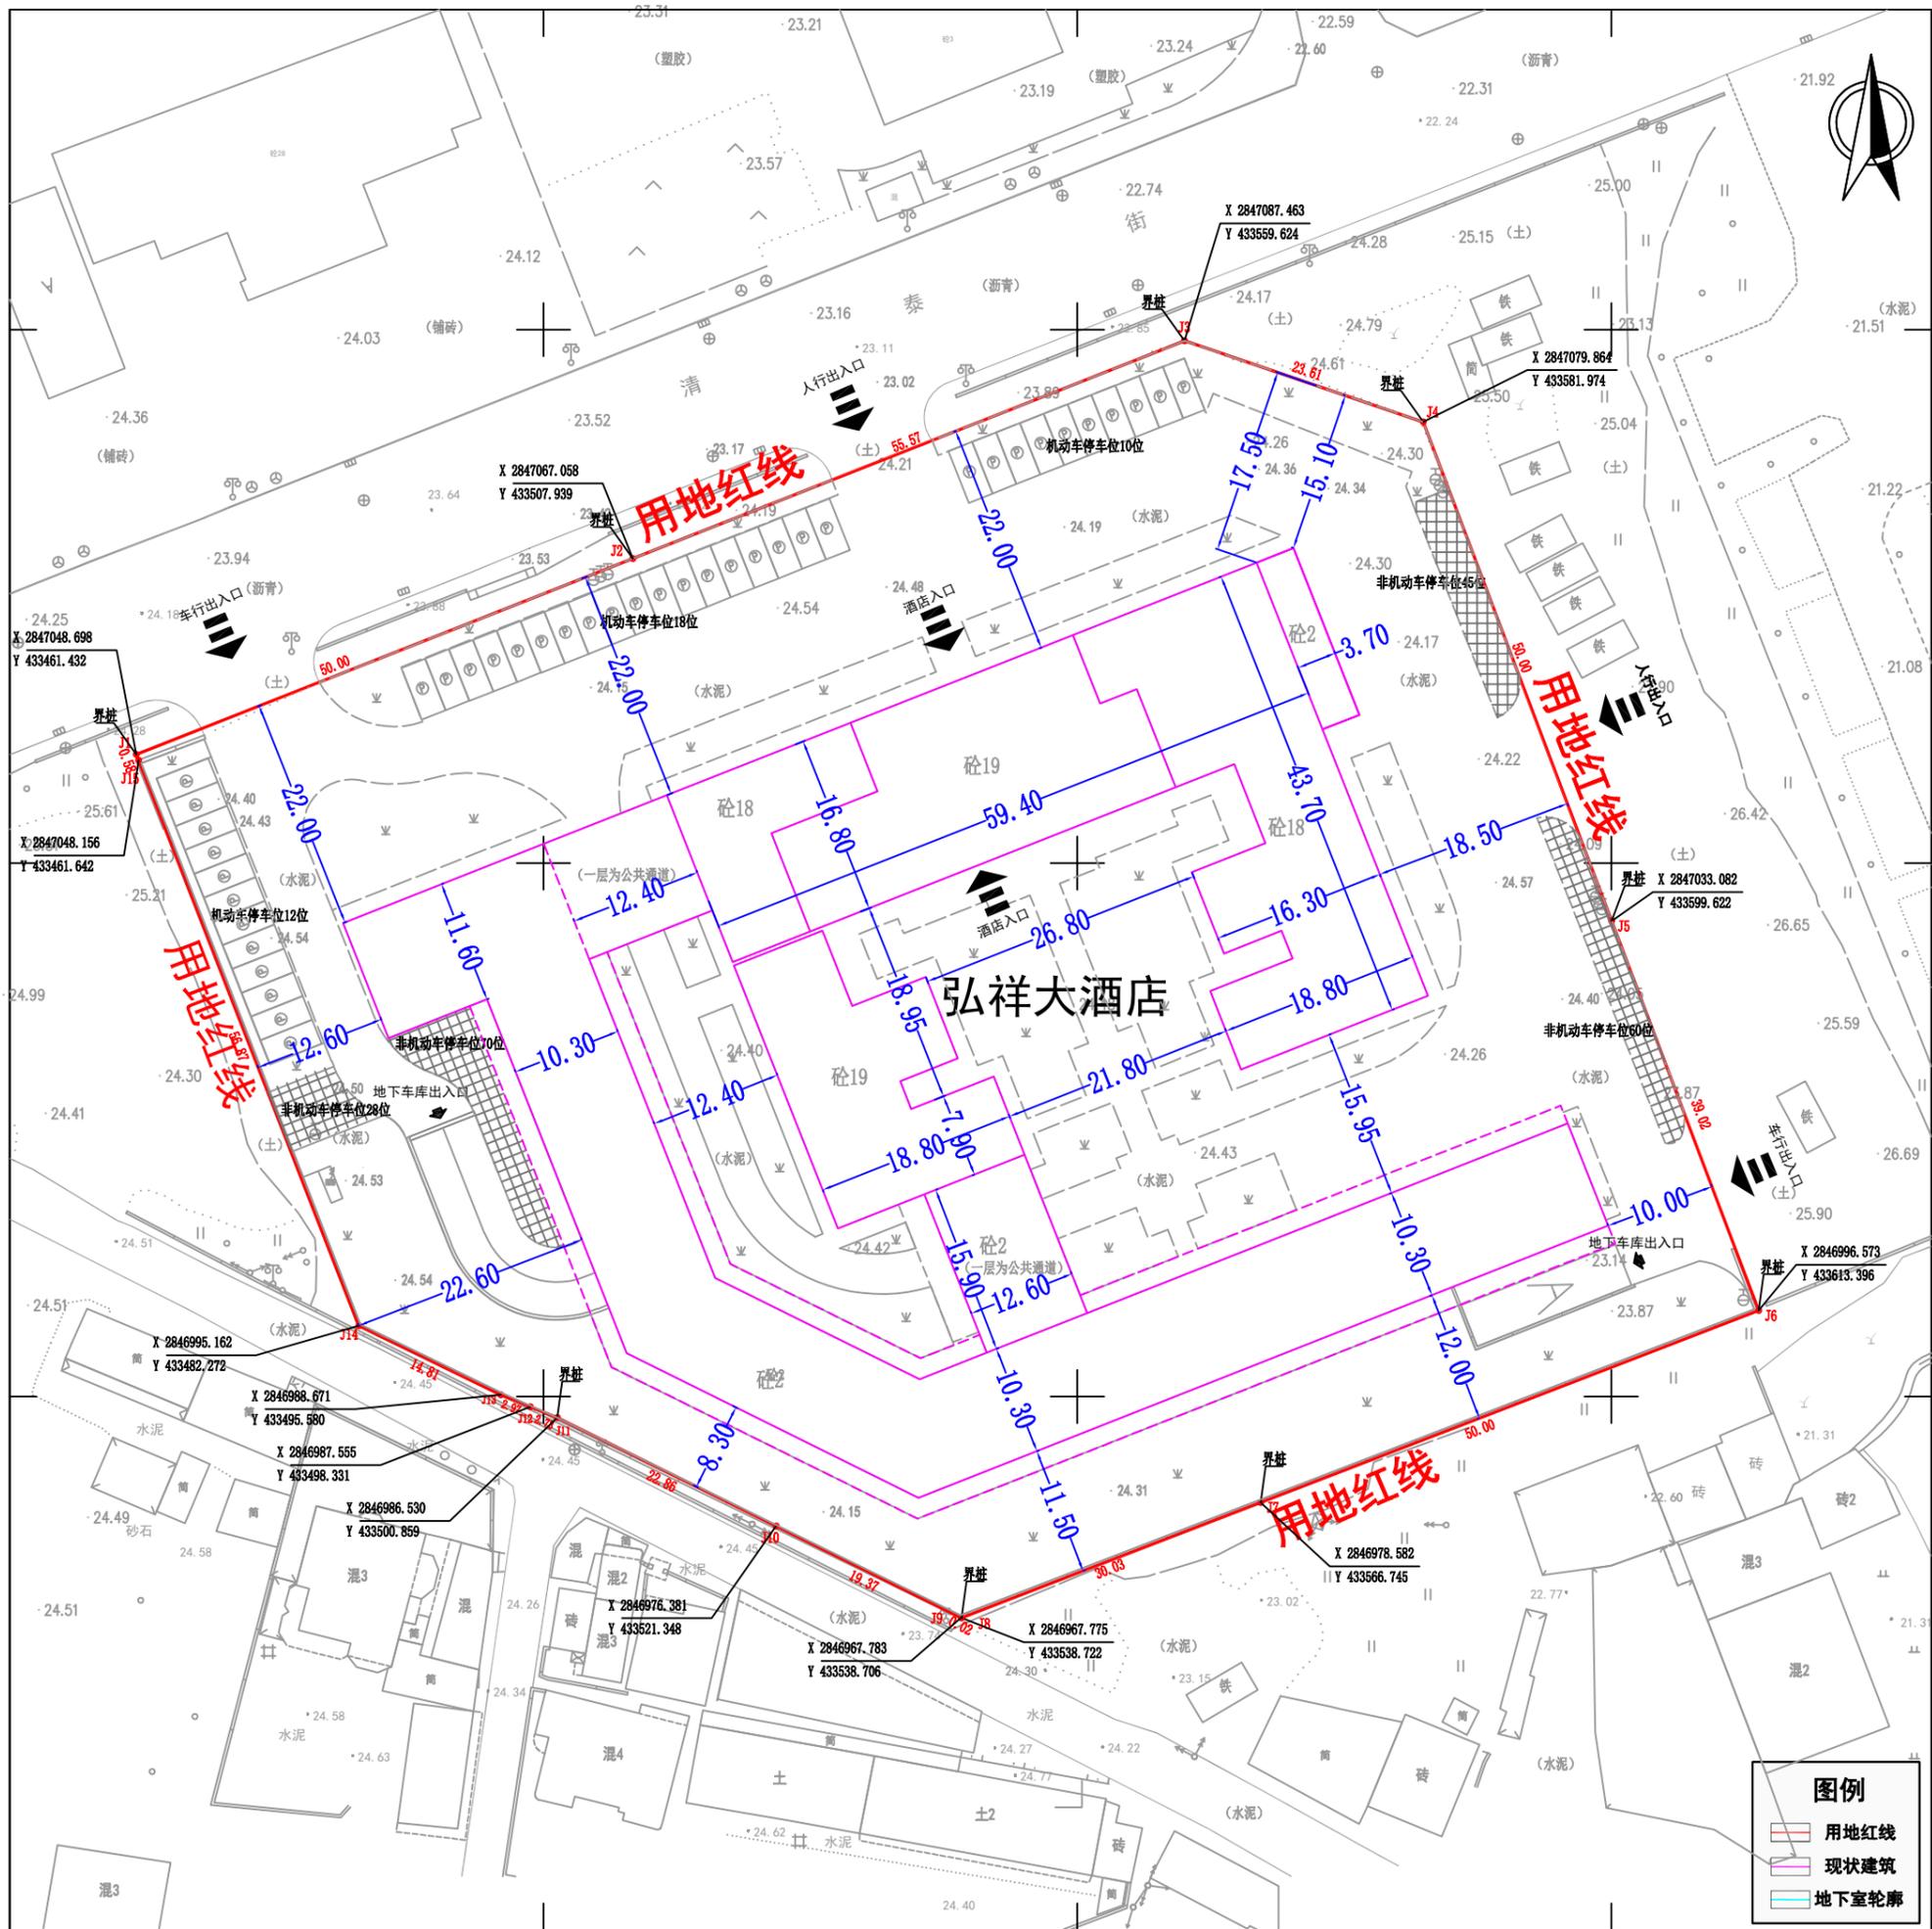

项目说明:
 1、建设单位: 福清弘祥置业开发有限公司
 2、建设地点: 音西街道
 3、用地面积: 11668平方米
 4、建筑功能: 商业
 5、此次申报竣工建筑: 弘祥大酒店

规划竣工专用章:

签字栏:

测量员	
质检	
出图日期	2024-1-21

福清市开源房地产咨询服务有限公司
 福清市音西街道清泽花园26幢3层
 电话: 0591-85265567
 邮箱: kaiyuanlxz@163.com