（二）建筑竣工图

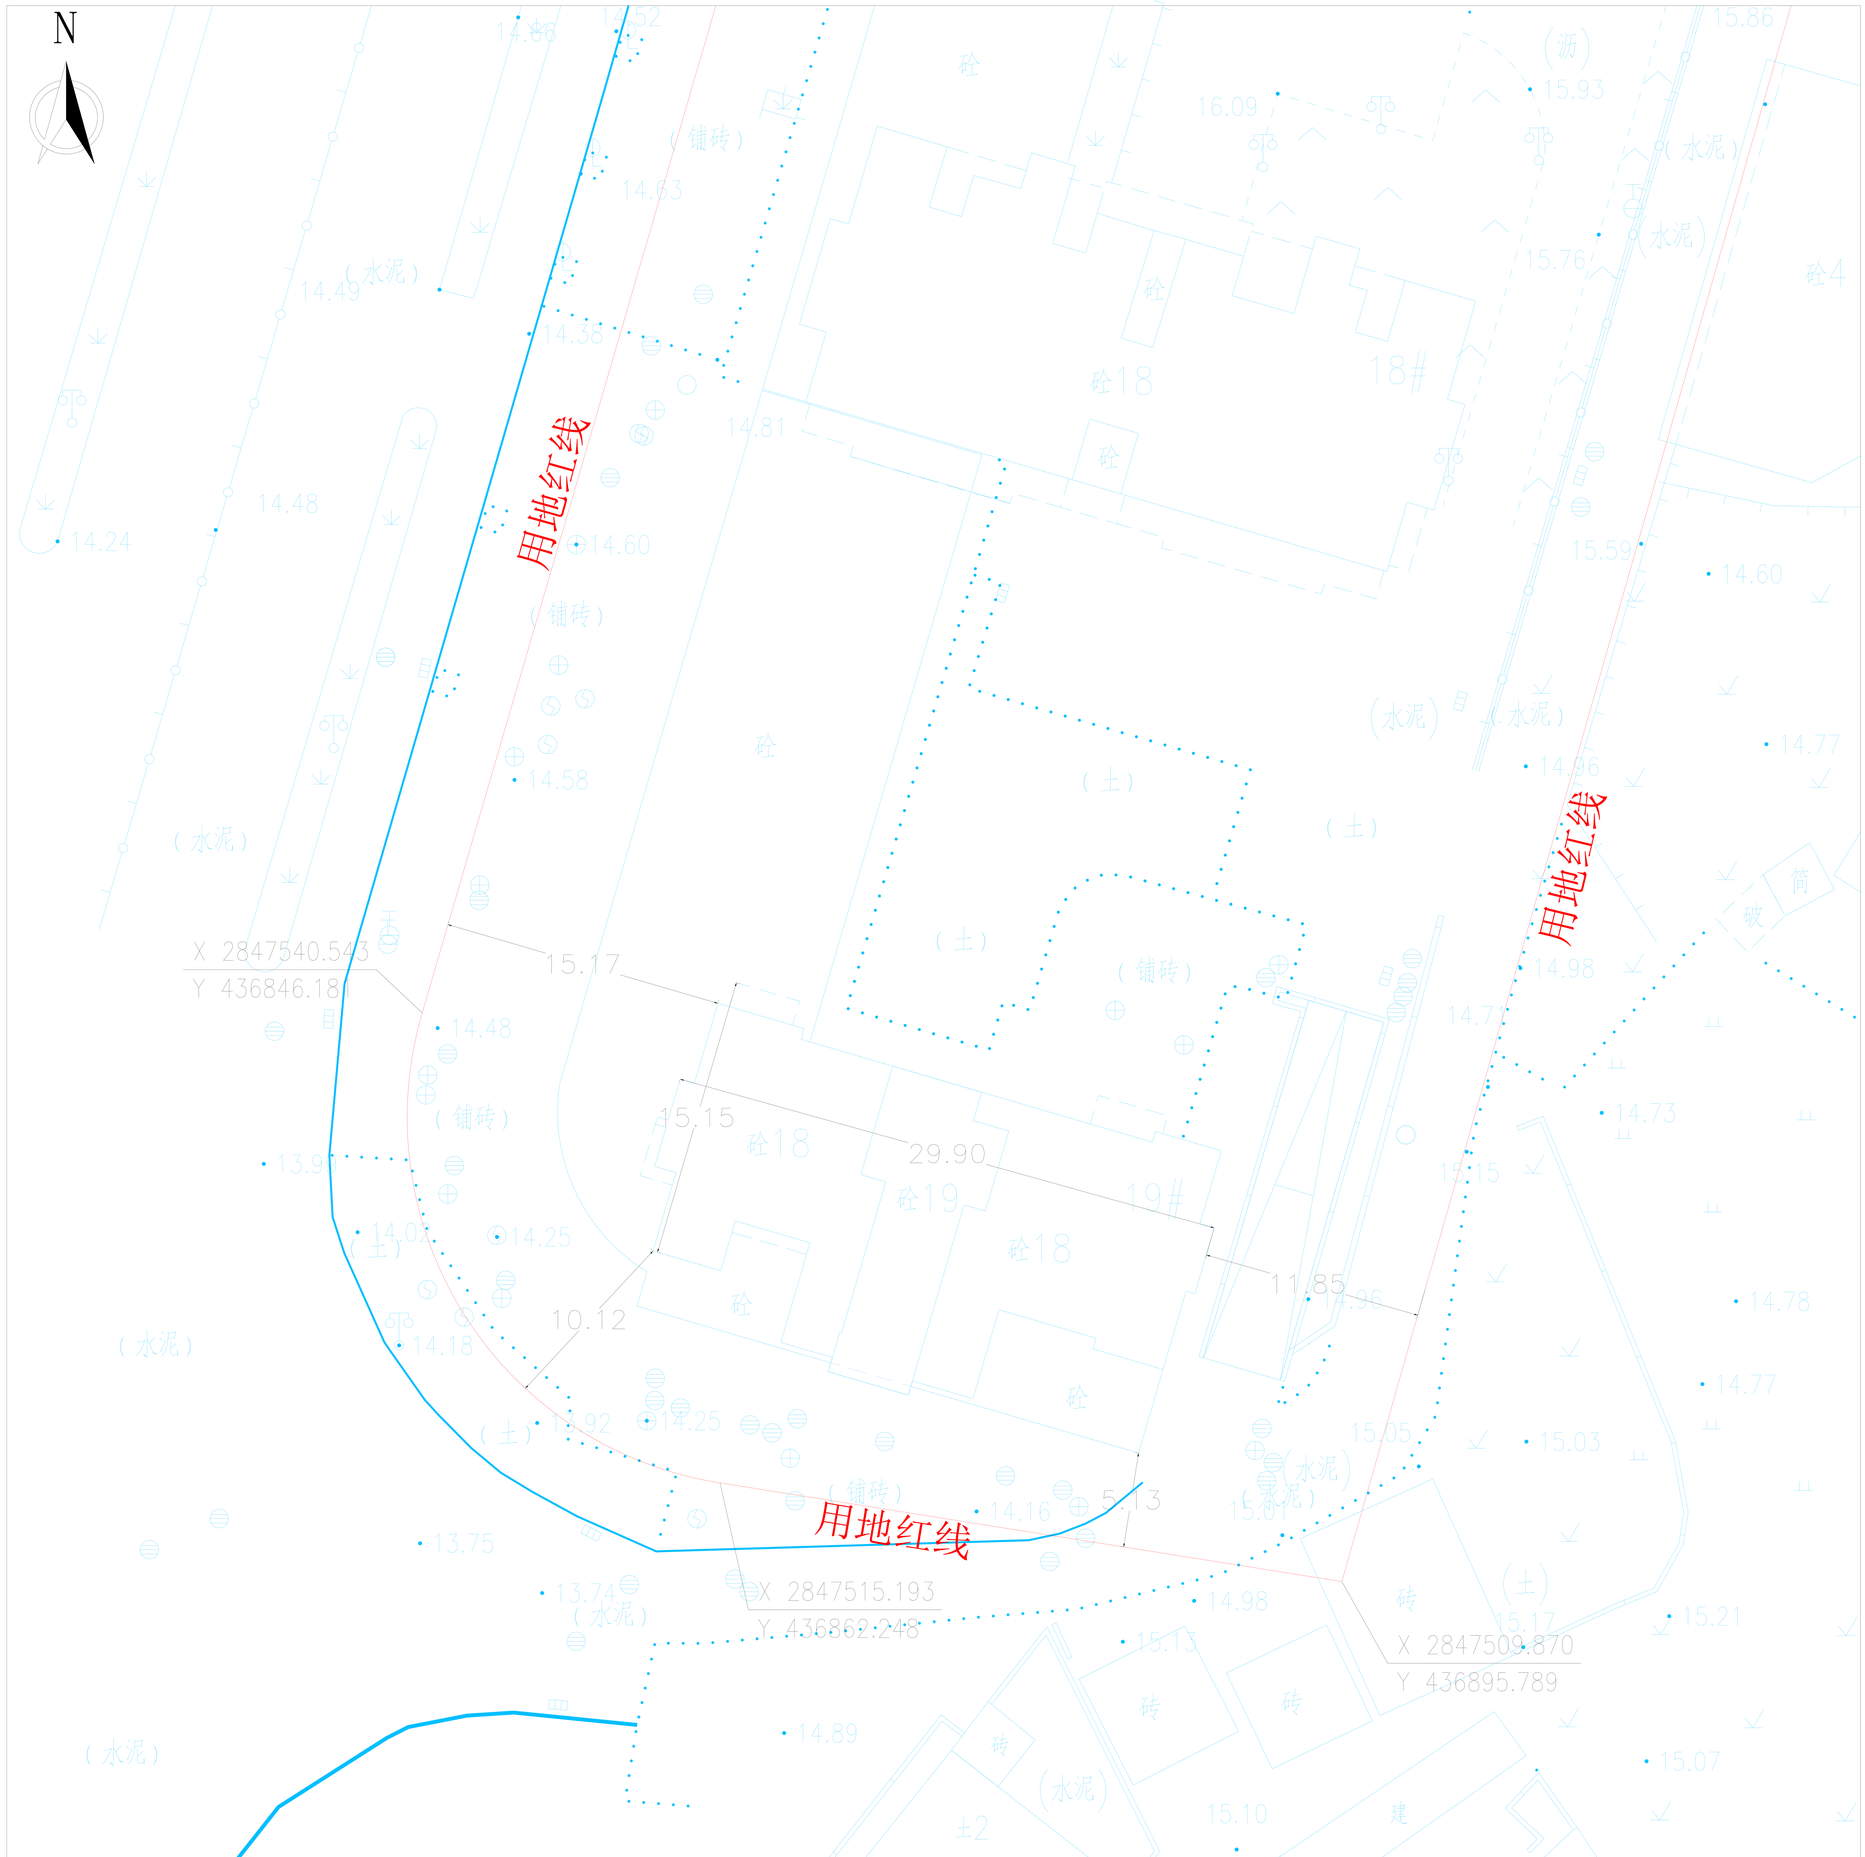

项目说明：

1、建设单位：福清金福宝房地产开发有限公司

2、建设地点：阳下街道奎岭村

3、用地面积：15735.21平方米

4、建筑功能：住宅

5、此次申报竣工建筑：加州•巴厘香溪小区19#

测量说明：

2021年1月数字化制图。

2000国家大地坐标系。

1985国家高程基准。

本次竣工测量依据：

1、该项目福清市城乡规划局审批的总平面图。

2、该项目福清市城乡规划局制发的红线图。

规划竣工专用章：

签字栏：

测 量 员	林小勇
质 检	高 燕
出图日期	2021-1-15

福建省开源勘测设计院有限公司

福清市音西街道清泽花园26幢3层

电话:0591-85265567

邮箱:kaiyuanlxz@163.com