(二)建筑竣工图

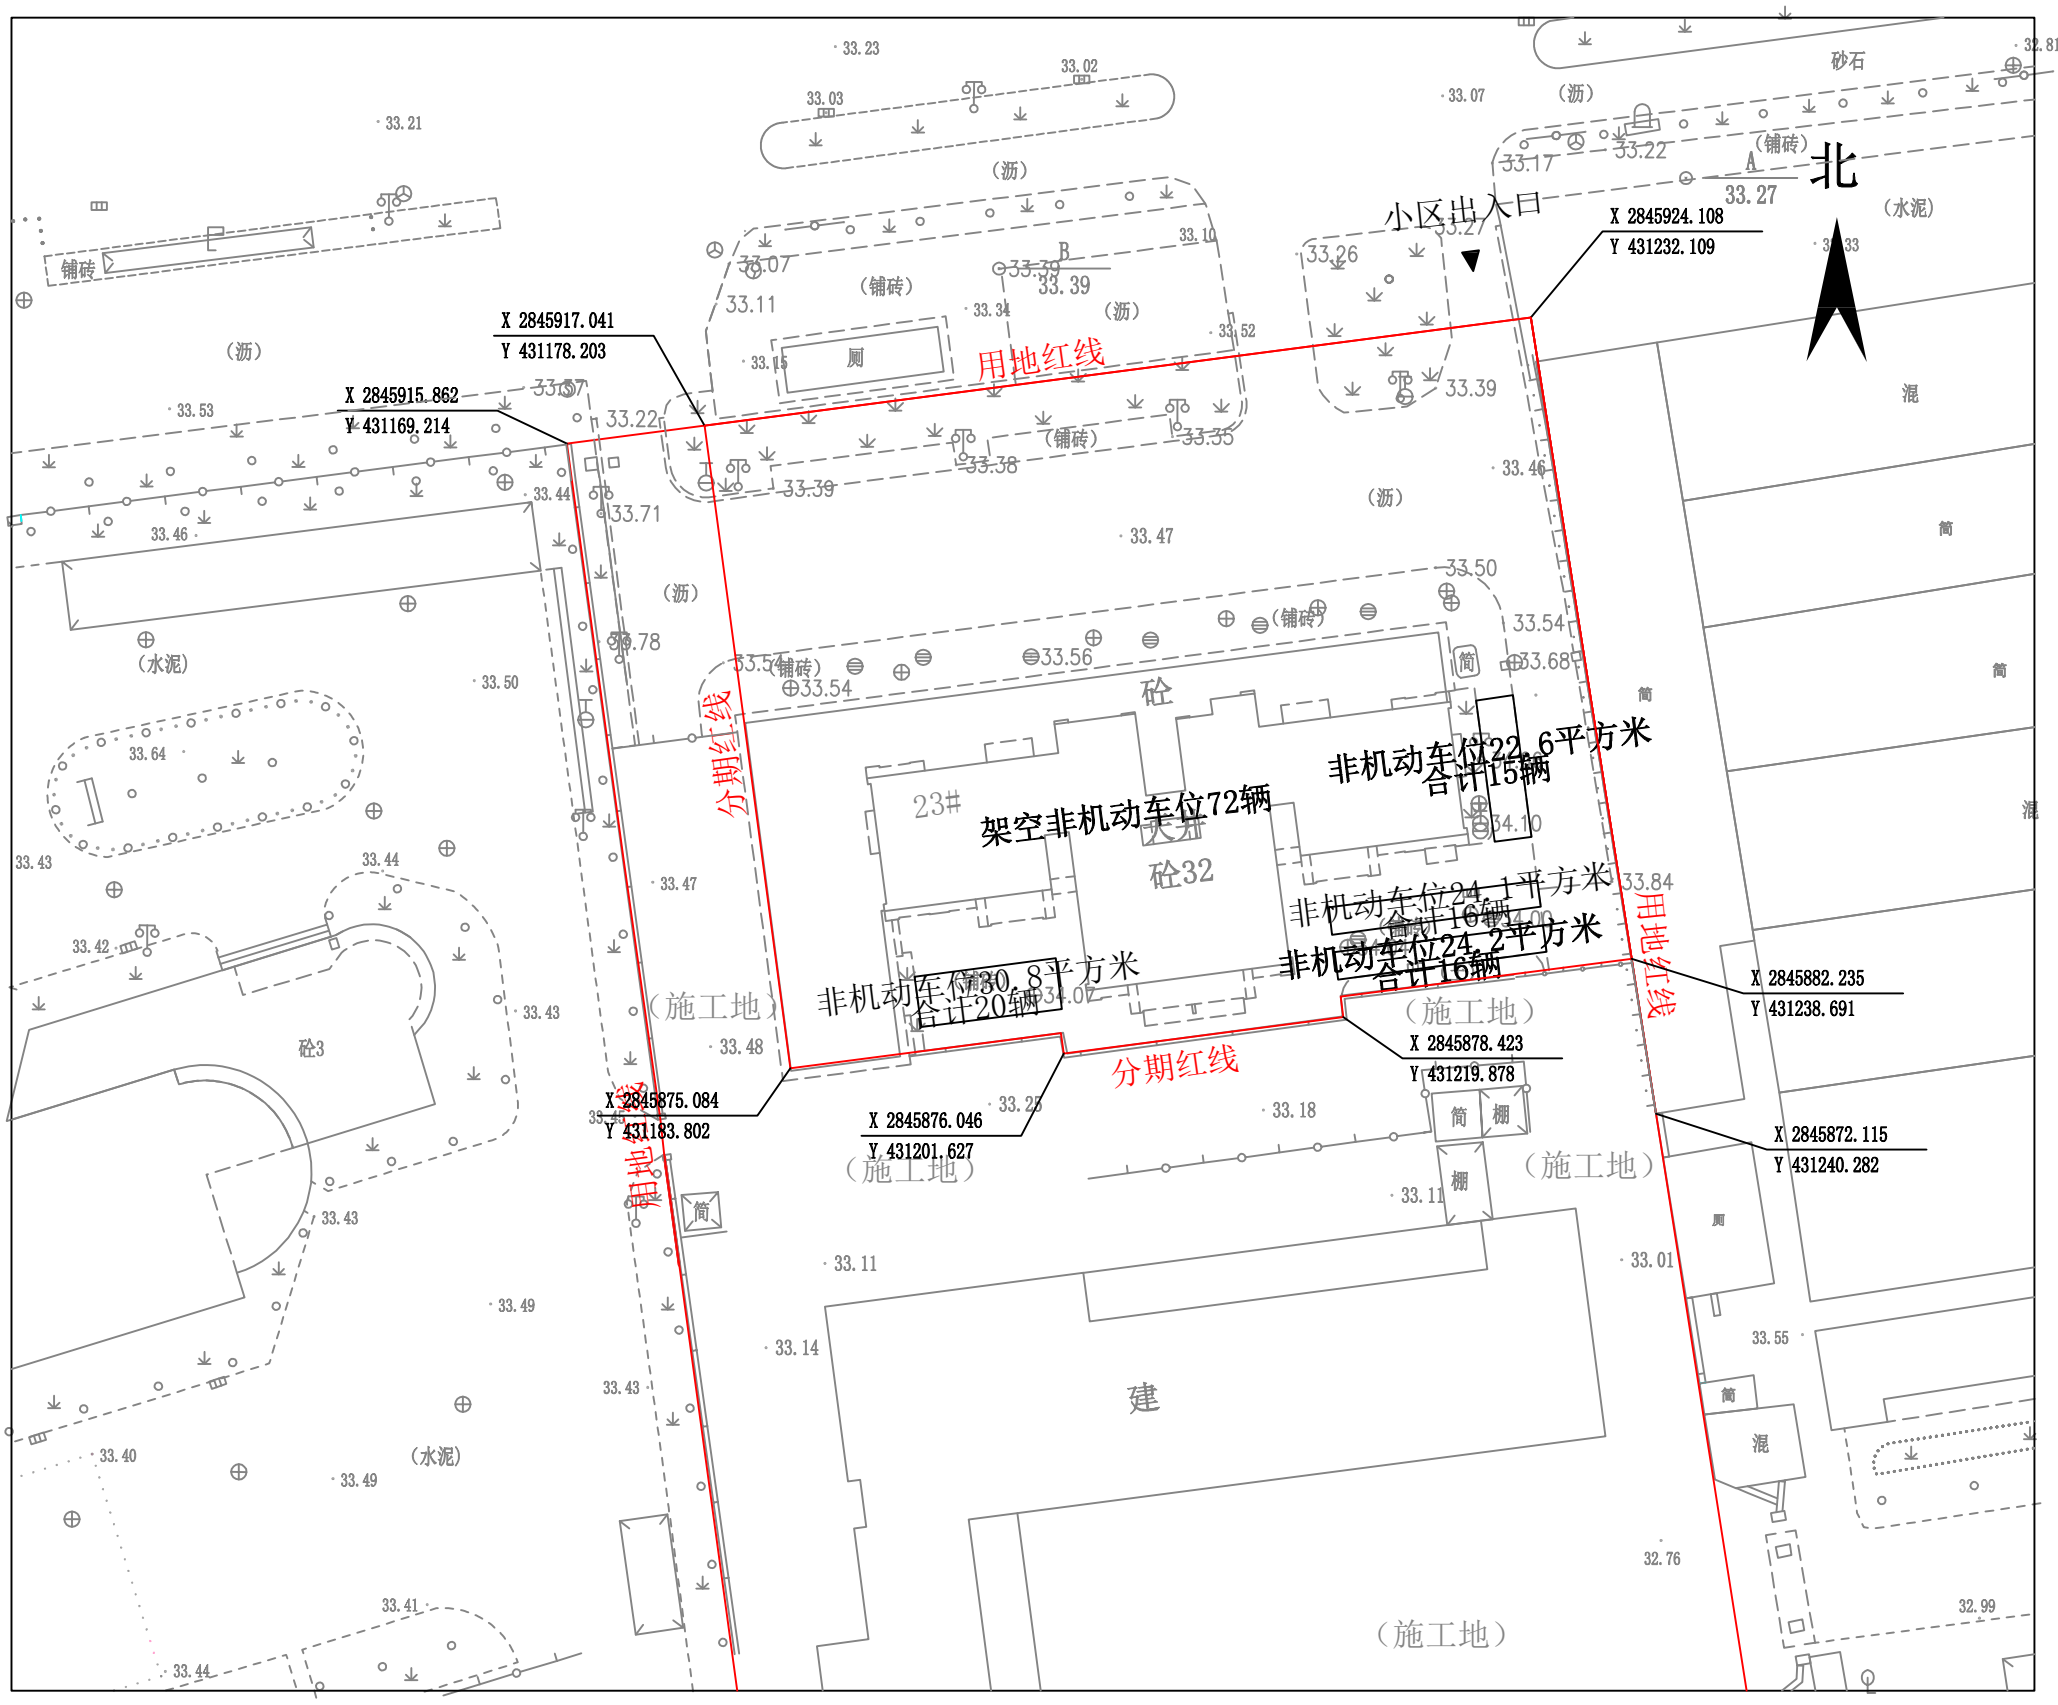

1:500

项目说明：

1、建设单位：福建华榕世纪城房地产开发有限公司。

2、建设地点：石竹街道龙塘村。

3、用地面积：123670。

4、建筑功能：商业，住宅。

5、此次申报竣工建筑：碧桂园华榕·世纪城-三期(D)。

2024年03月数字化制图。

国家2000大地坐标系统。

1985国家高程基准。

2009年福州基础地理信息数据图式。

本次竣工测量依据：

1、福清市城乡规划局2016年08月05日制发的红线图。

2、福清市自然资源和规划局审批的《福建华榕世纪城房地产开发有限公司碧桂园华榕·世纪城项目总平图》。

签字栏：

测量员	
质检	
绘图日期	2024年3月23日

福清市融程测绘有限公司

地址：福清市玉屏街道玉井路石井新村6号1001室

电话：18178527619