


(二) 建筑竣工图

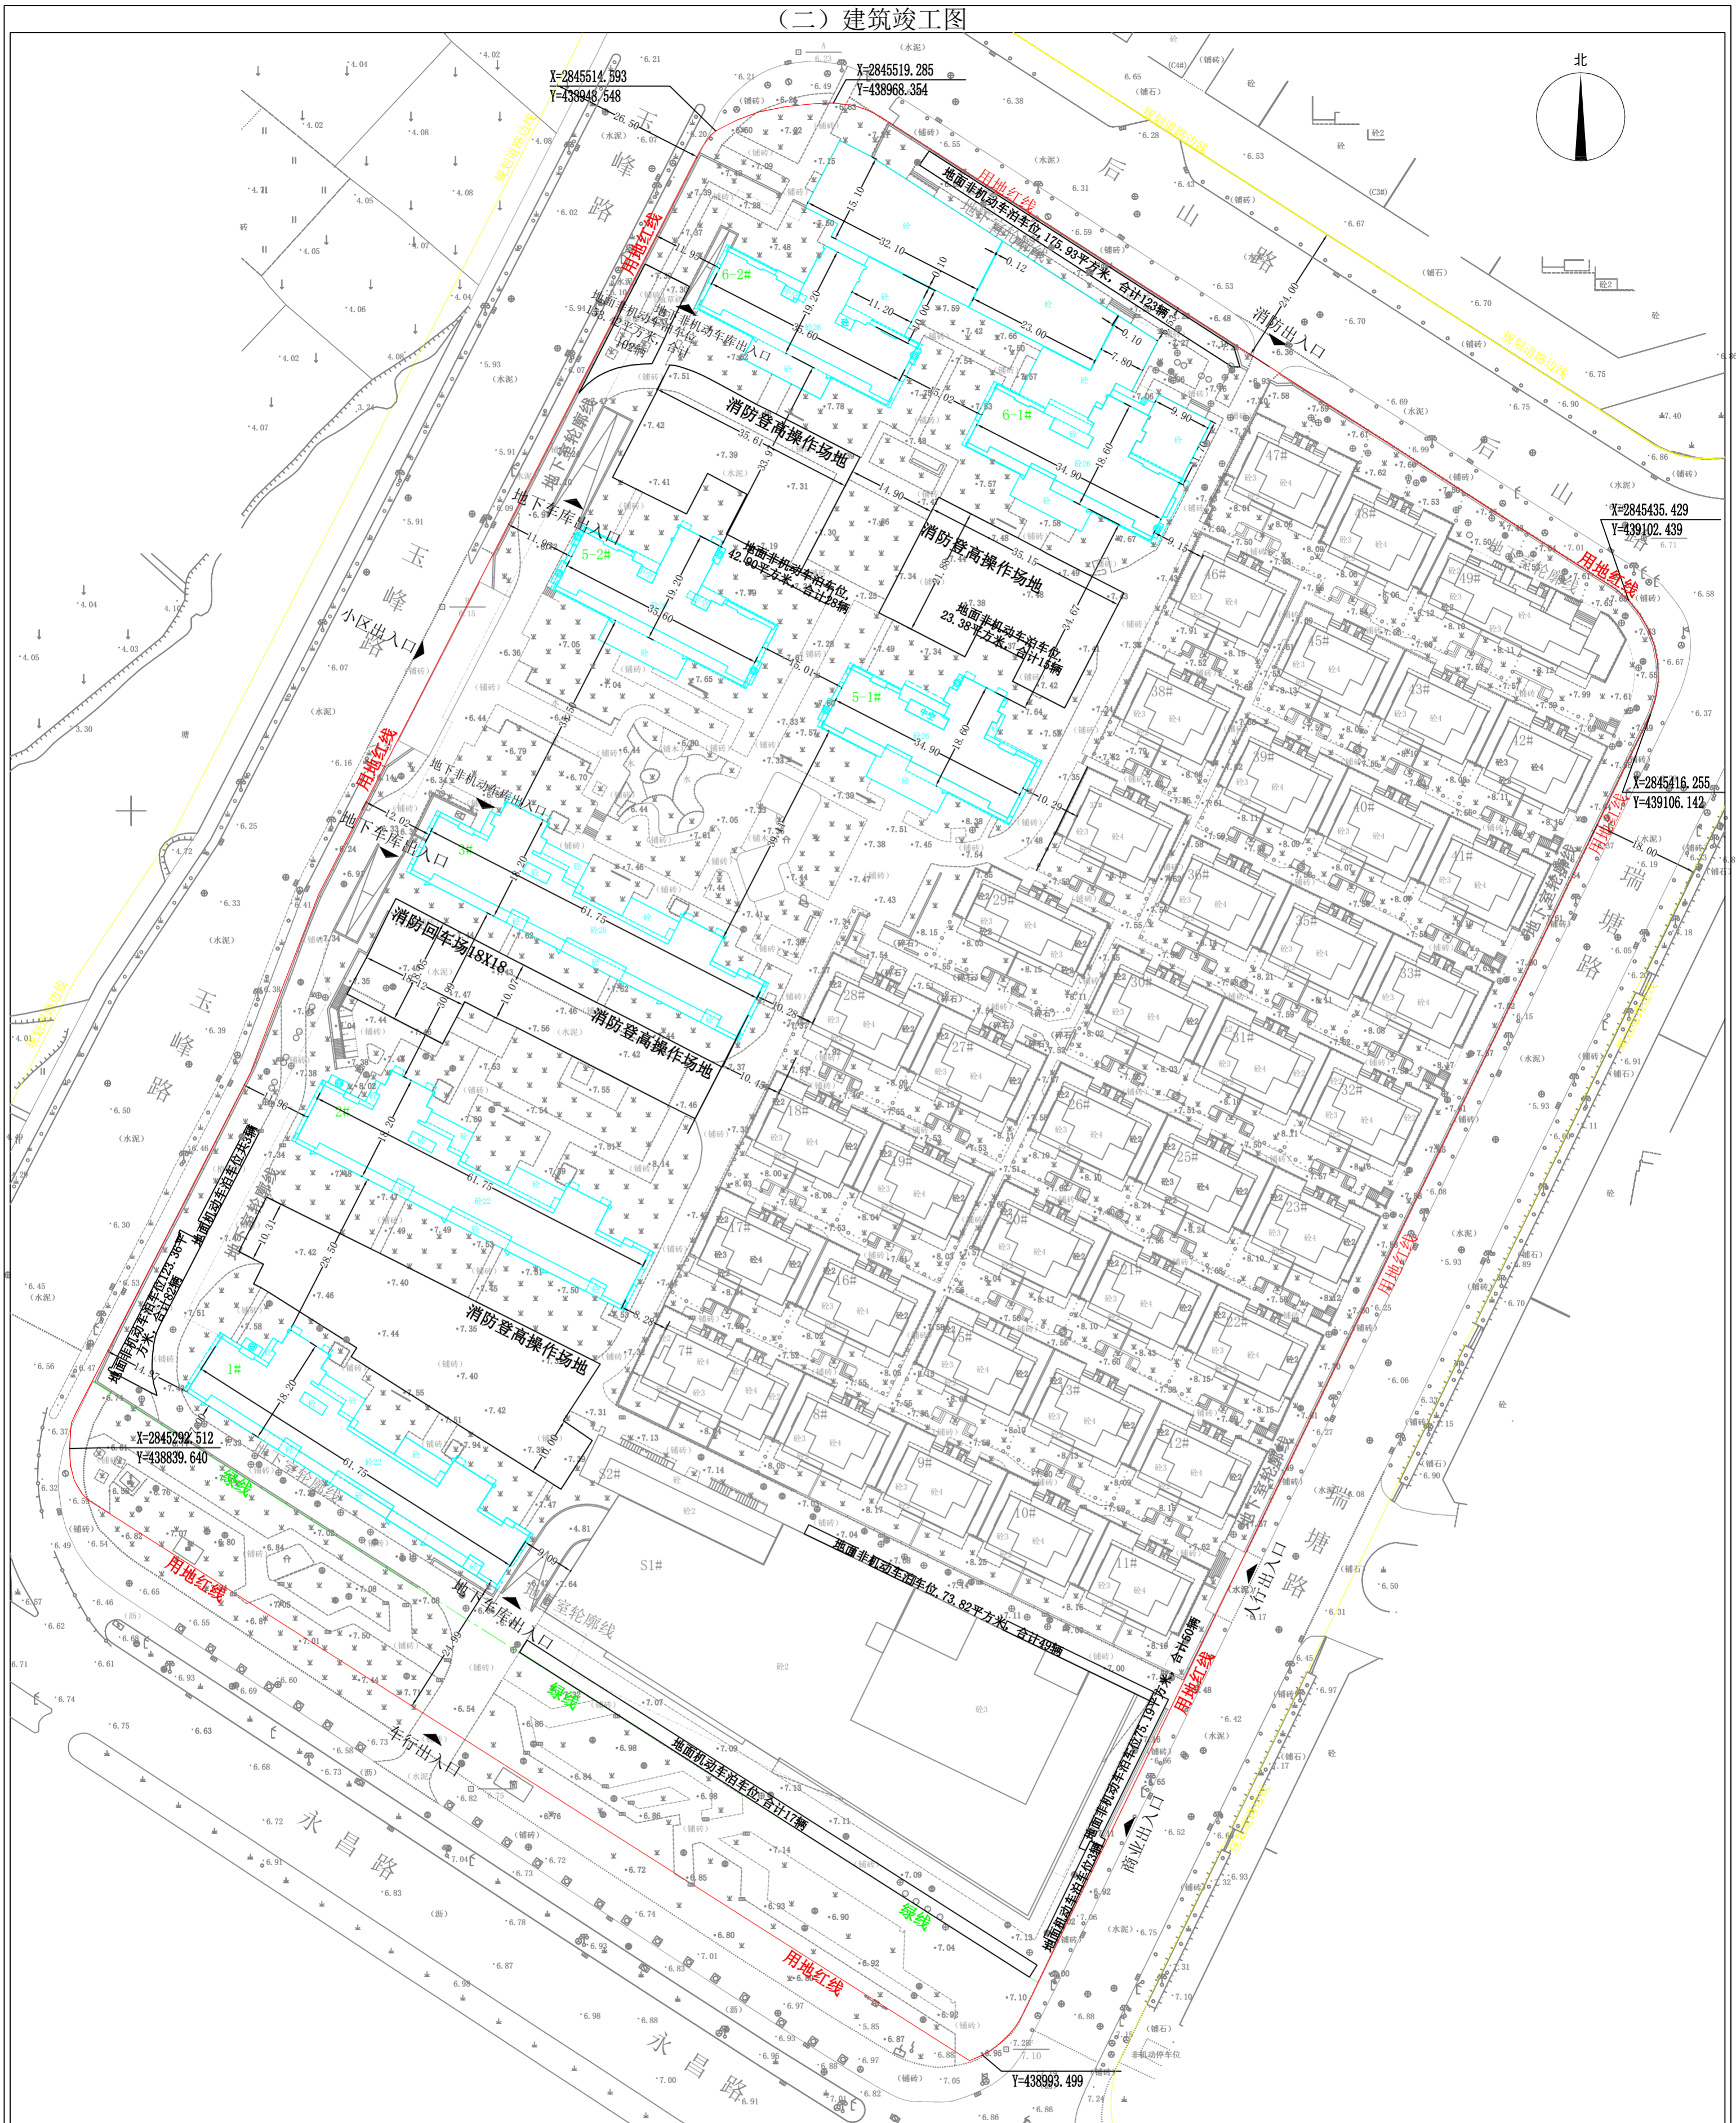

<p>1、建设单位：福清市东方天成置业有限公司。 2、建设地点：福清市龙山街道。 3、用地面积：50270。 4、建筑功能：商业、住宅。 5、此次申报竣工建筑：东方大院-1#、2#、3#、5-1#、5-2#、6-1#、6-2#。</p>	<p>2024年12月数字化制图。 2000国家大地坐标系。 1985国家高程基准。 2009年福州基础地理信息数据图式。 本次竣工测量依据： 1、福清市自然资源和规划局制发的红线图。 2、福清市自然资源和规划局审批的《福清市东方天成置业有限公司东方大院项目总平面图》。</p>	<p>规划竣工专用章： 签字栏：</p>	<p>测量员 质检 出图日期 2024年12月10日</p>	<p>福清市融绘测绘有限公司</p>
--	---	--	--	--------------------