（二）建筑竣工图

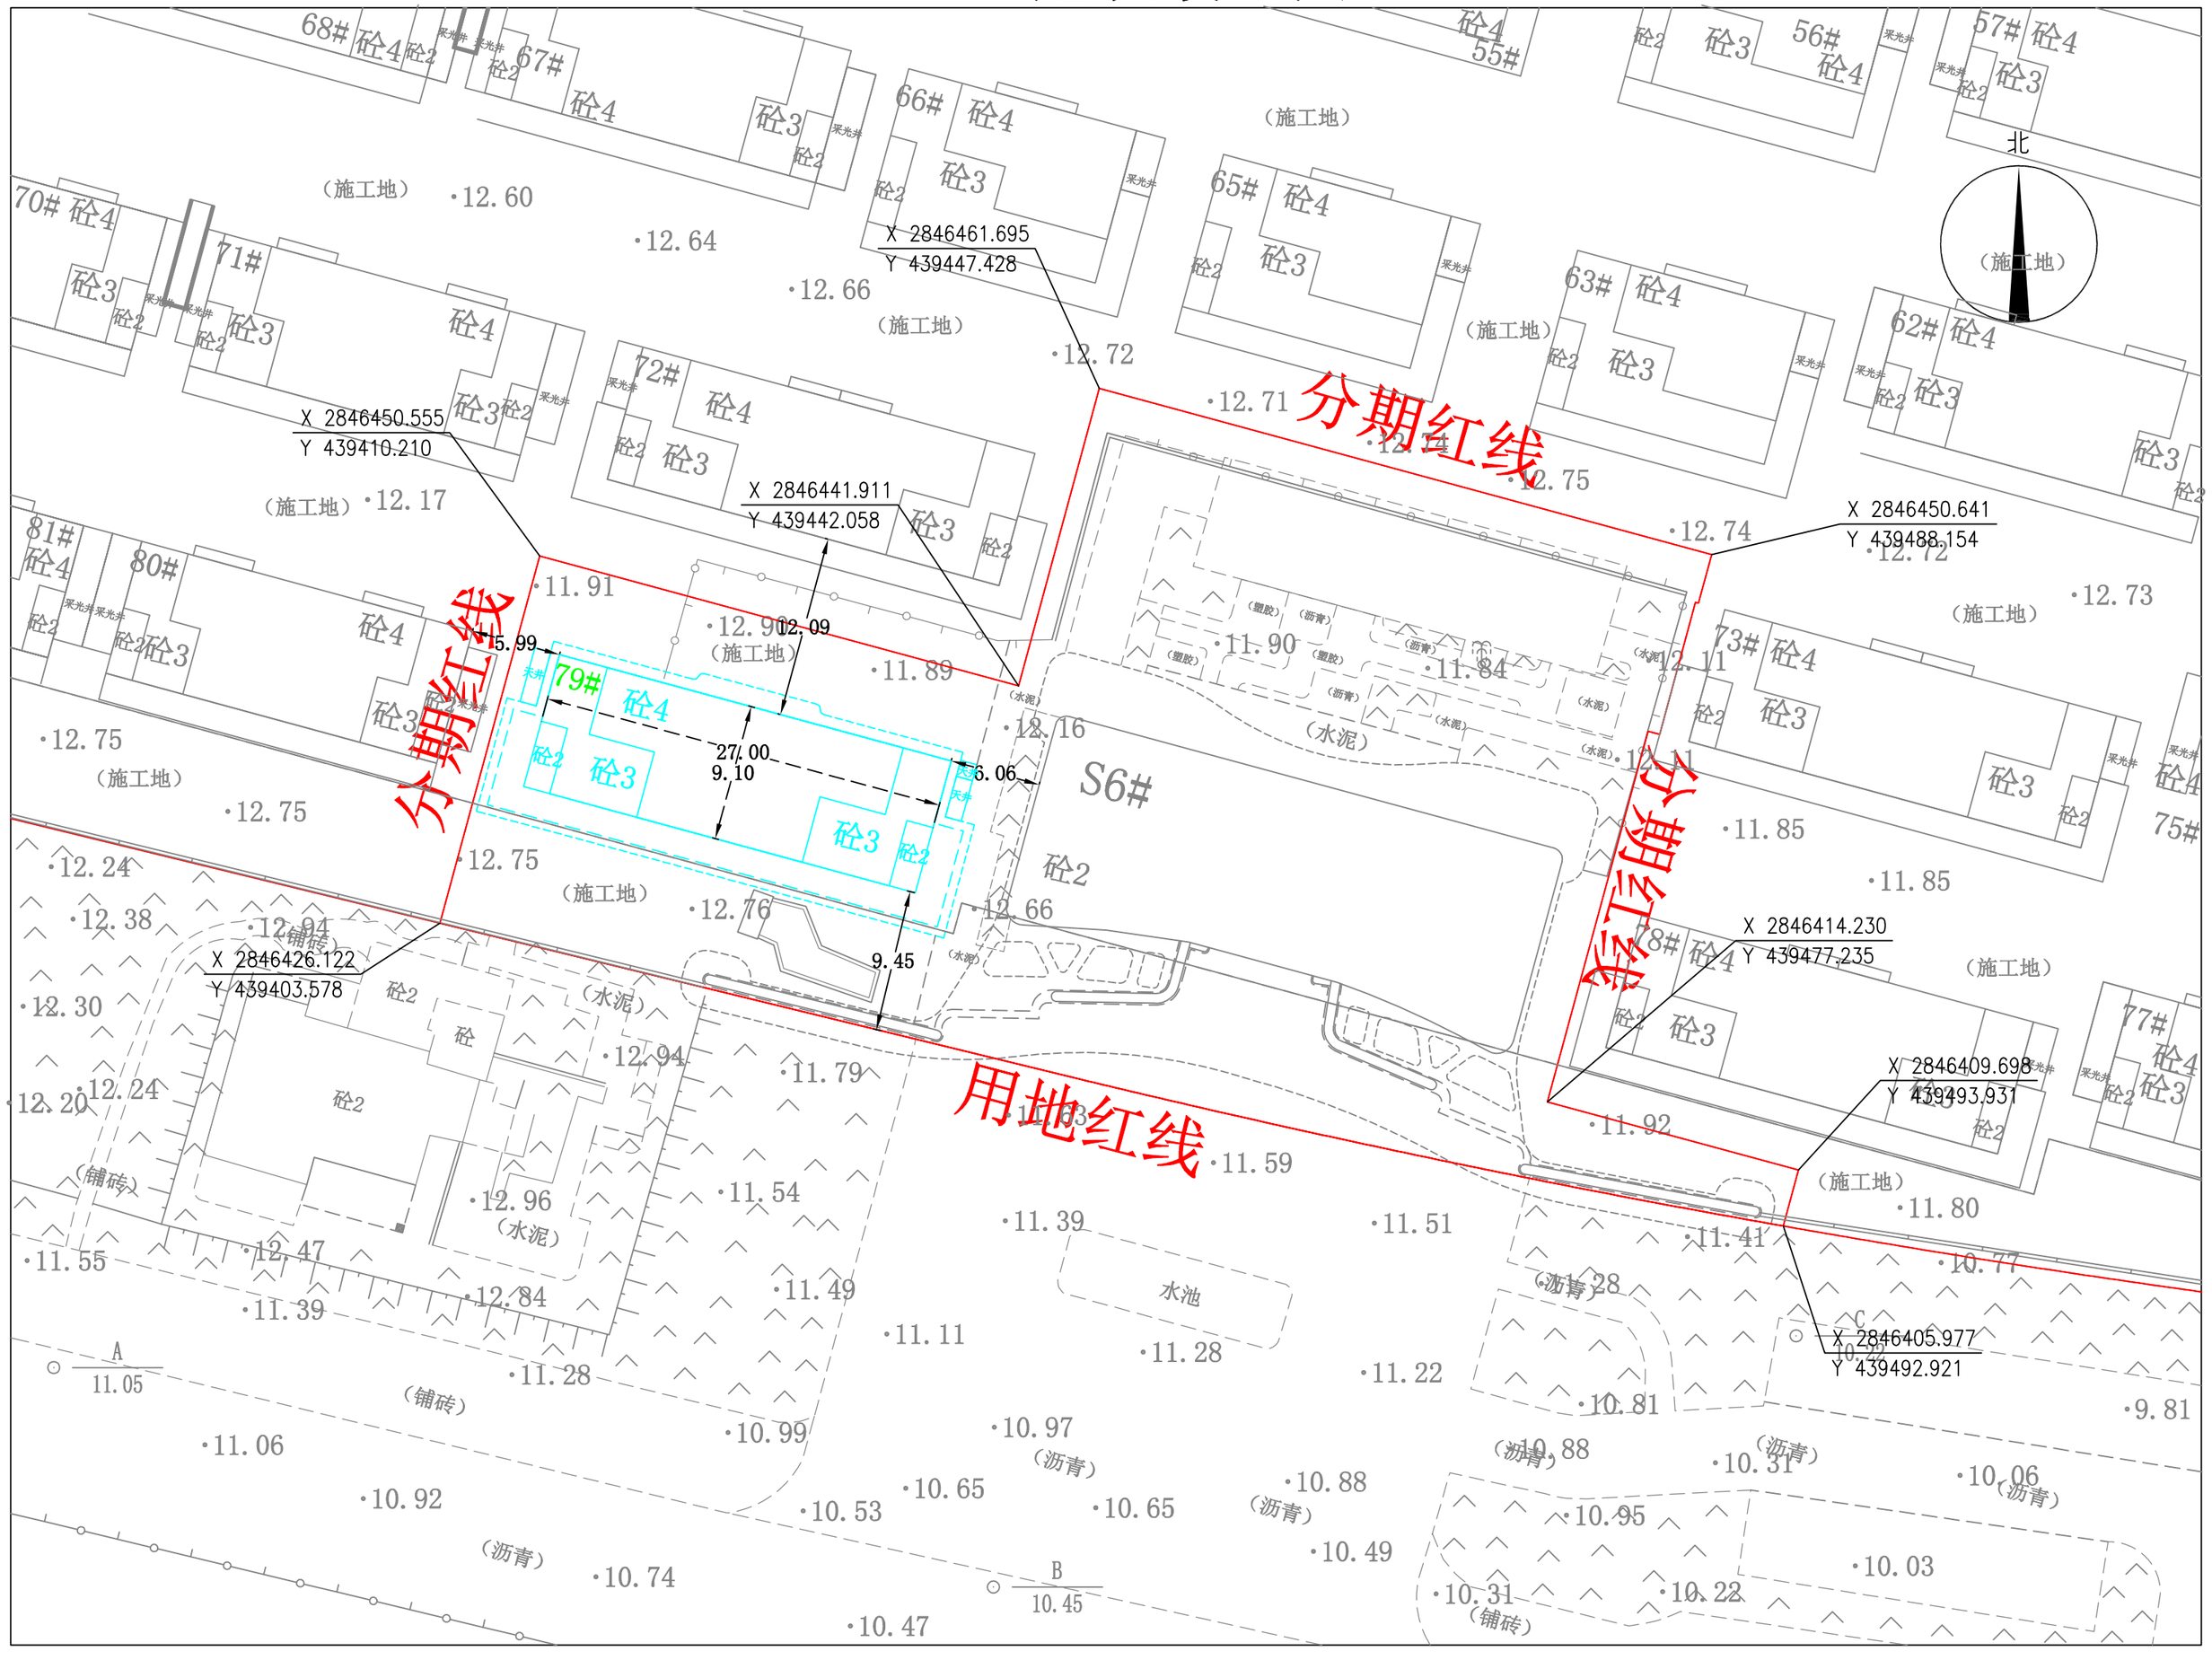

1:500

项目说明：

1、建设单位：福建荣诚友嘉房地产有限公司。

2、建设地点：龙山街道。

3、用地面积：79014。

4、建筑功能：商业，住宅。

5、此次申报竣工建筑：昌荣商业广场一期79#楼。

测量说明：

2025年01月数字化制图。

2000国家大地坐标系统。

1985国家高程基准。

2009年福州基础地理信息数据图式。

本次竣工测量依据：

1、福清市城乡规划局制发的红线图。

2、福清市城乡规划局2024年06月审批的《福建荣诚友嘉房地产有限公司昌荣商业广场项目总平图》。

规划竣工专用章：

签字栏：

测量员	
质检	
绘图日期	2025年1月6日

福清市融绘测绘有限公司

地址：福清市玉屏街道玉井路石井新村6号302室

电话：15959099362